

Landkreis Mecklenburgische Seenplatte Der Landrat



Landkreis Mecklenburgische Seenplatte
Postanschrift: PF 110264, 17042 Neubrandenburg

**Amt Friedland
Stadt Friedland
Amt für Bau und Ordnung
Riemannstr. 42
17098 Friedland**

Regionalstandort /Amt /SG
Waren (Müritz) /Bauamt /Kreisplanung

Auskunft erteilt: Cindy Schulz

E-Mail: cindy.schulz@lk-seenplatte.de
Zimmer: 3.32 Vorwahl 0395 Durchwahl 57087-2453
Fax: 0395 57087 65965
Internet: www.lk-mecklenburgische-seenplatte.de

Ihr Zeichen	Ihre Nachricht vom	Mein Zeichen	Datum
		1904/2023-502	17. Juli 2023

Satzung über den Bebauungsplan Nr. 38 "Photovoltaik an der FIM-Schwarzer Weg" der Stadt Friedland

hier: Stellungnahme des Landkreises Mecklenburgische Seenplatte als Träger öffentlicher Belange gemäß § 4 Abs. 1 BauGB

Die Stadtvertretung der Stadt Friedland hat die Aufstellung der Satzung über den Bebauungsplan Nr. 38 „Photovoltaik an der FIM – Schwarzer Weg“ beschlossen.

Die Stadt Friedland führt hierzu als ersten Verfahrensschritt die Beteiligung der Behörden und sonstigen Trägern öffentlicher Belange gemäß § 4 Abs. 1 BauGB durch. Diese frühzeitige Behördenbeteiligung dient vorrangig der Festlegung von Umfang und Detaillierungsgrad der Umweltprüfung (sog. Scoping). Die beteiligten Behörden und sonstigen Träger öffentlicher Belange sollen die Gemeinde hierbei beraten.

Zur Aufstellung der Satzung über den Bebauungsplan Nr. 38 "Photovoltaik an der FIM-Schwarzer Weg" der Stadt Friedland wurde dem Landkreis Mecklenburgische Seenplatte der Vorentwurf mit Begründung (Stand: März/ Mai) zugesandt und um entsprechende Rückäußerung gebeten.

Zu dem mir vorliegenden Entwurf der Satzung über den Bebauungsplan Nr. 38 "Photovoltaik an der FIM-Schwarzer Weg" der Stadt Friedland, bestehend aus Teil A – Planzeichnung, Teil B – Text und der Begründung nehme ich als Träger öffentlicher Belange wie folgt Stellung:

Besucheradressen Landkreis Mecklenburgische Seenplatte

Zum Amtsbrink 2
17192 Waren (Müritz)
Telefon: 0395 57087-0
Fax: 0395 57087-65906
IBAN: DE 5715 0501 0006 4004 8900
BIC: NOLADE 21 WRN
Umsatz-Steuernr.: 079/133/801556
Umsatzsteuer-Identifikationsnr.: DE18012814

Regionalstandort Demmin
Adolf-Pompe-Straße 12-15
17109 Demmin

Regionalstandort Neustrelitz
Woldegker Chaussee 35
17235 Neustrelitz

Regionalstandort Neubrandenburg
Platanenstraße 43
17033 Neubrandenburg

I. Allgemeines/ Grundsätzliches

1. Nordwestlich des Stadtgebietes ist die Errichtung einer PV-Freiflächenanlage einschließlich Nebenanlagen beabsichtigt. Diese soll laut Aussagen in der Begründung zu o. g. Bebauungsplan der Stromversorgung der westlich angrenzenden FIM Friedland Industrial Minerals GmbH dienen. Für dieses tonverarbeitende Gewerbe wurde bereits Planungsrecht über einen Bebauungsplan geschaffen, welche bereist einer ersten Änderung unterlag. Diese Satzung über die 1. Änderung des Bebauungsplanes Nr. 12 „Tonverarbeitendes Gewerbe Friedland am Schwarzen Weg“ hat mit Ablauf des 20. Dezember 2019 Rechtskraft erlangt. Der Geltungsbereich dieses Bebauungsplanes wird nunmehr durch o. g. Bebauungsplan teilweise überplant, so dass die darin festgesetzten Anpflanzgebote am östlichen Plangebietsrand an dieser Stelle nicht mehr realisierbar sind. Insofern müssen diese Pflanzgebote in dem o. g. Bebauungsplan Nr. 38 Berücksichtigung finden.

Das Planungsziel der Errichtung einer PV-Freiflächenanlage samt Nebenanlagen wird als befristete Zwischennutzung auf 30 Jahre bis zum 31. Dezember 2053 festgesetzt.

Mit der Satzung über den Bebauungsplan Nr. 38 "Photovoltaik an der FIM-Schwarzer Weg" der Stadt Friedland sollen hierfür planungsrechtliche Voraussetzungen geschaffen werden.

Das Plangebiet hat eine Größe von insgesamt ca. 3,7 ha.

2. Bauleitpläne sind den Zielen der Raumordnung anzupassen (**Anpassungspflicht** nach § 1 Abs. 4 BauGB).

Eine landesplanerische Stellungnahme vom 03. Juli 2023 liegt mir vor. Danach ist der o. g. Bebauungsplan im Ergebnis mit den Zielen und Grundsätzen der Raumordnung und Landesplanung **vereinbar**.

3. Gemäß § 8 Abs. 2 BauGB sind Bebauungspläne aus dem Flächennutzungsplan zu entwickeln (**Entwicklungsgebot**). Von dem Grundsatz des Entwicklungsgebotes kann bei Vorliegen bestimmter Voraussetzungen gegebenenfalls abgewichen werden (§ 8 Abs. 2 – 4 BauGB).

Der Flächennutzungsplan der Stadt Friedland hat mit Ablauf des 14. April 2010 Rechtswirksamkeit erlangt. Dieser unterlag bereits mehreren Änderungen, welche für den durch o. g. Bebauungsplan in Rede stehenden Flächen aber nicht relevant sind.

Im rechtswirksamen Flächennutzungsplan werden für das o. g. Plangebiet Flächen für die Landwirtschaft sowie das Plangebiet querende Energiefreileitungen dargestellt.

Somit ist der o. g. Bebauungsplan der Stadt Friedland nicht aus dem rechtswirksamen Flächennutzungsplan entwickelt.

Um diesem Entwicklungsgebot gerecht zu werden, führt die Stadt Friedland gleichzeitig zur Aufstellung des Bebauungsplans die 21. Änderung des Flächennutzungsplanes durch. Sie nutzt damit die Möglichkeit des **Parallelverfahrens nach § 8 Abs. 3 BauGB**.

Darauf hinweisen möchte ich, dass das Parallelverfahren eine verfahrensrechtliche Besonderheit des Entwicklungsgebotes ist. Soll von der Möglichkeit des § 8 Abs. 3 Satz 2 BauGB Gebrauch gemacht werden, muss dabei mit hinreichender Sicherheit feststehen, dass der Bebauungsplan aus den künftigen Darstellungen des Flächennutzungsplanes entwickelt sein wird. Im Ergebnis muss das Entwicklungsgebot eingehalten werden.

Auf die Genehmigungspflicht des Bebauungsplanes gemäß § 10 Abs. 2 BauGB durch die höhere Verwaltungsbehörde – hier: Landkreis Mecklenburgische Seenplatte – vor

Rechtskraft der Flächennutzungsplanänderung in dieser Verfahrenskonstellation weise ich vorsorglich hin.

4. Zu den vorliegenden Planunterlagen möchte ich im Hinblick auf das weitere Aufstellungsverfahren zum Satzung über den Bebauungsplan Nr. 38 "Photovoltaik an der FIM-Schwarzer Weg" der Stadt Friedland auf folgende grundsätzliche Aspekte aufmerksam machen.

4.1. Die unter 1.1.2 bestimmte **Regelung hinsichtlich des Rückbaus** der PV-Anlage nach festgesetzter befristeter Nutzungsdauer (1. Satz) stellt keine städtebauliche Festsetzung im Sinne des § 9 Abs. 1 BauGB dar. Eine solche Regelung zum Rückbau ist nur auf vertraglicher Grundlage (städtebaulicher Vertrag oder Durchführungsvertrag) zulässig.

4.2. Im Weiteren möchte ich die Weiterführung des Planverfahrens als **vorhabenbezogenen Bebauungsplan auf Grundlage des § 12 BauGB** empfehlen. Vor dem Hintergrund eines konkreten Vorhabenträgers handelt es sich somit nicht mehr um eine reine Angebotsplanung der Gemeinde. Auf die Vorschriften des § 12 Abs. 1 und 3a BauGB weise ich in diesem Zusammenhang vorsorglich hin.

Im Übrigen verweisen die Aussagen in der **Begründung** zu o. g. Bebauungsplan teilweise auf einen vorhabenbezogenen Bebauungsplan. Grundsätzlich sind **Widersprüche** in den Planunterlagen auszuräumen.

4.3. Die im rechtswirksamen Flächennutzungsplan insbesondere dargestellten das o. g. Plangebiet querenden **Energiefreileitungen** finden im vorliegenden Vorentwurf zu o. g. Bebauungsplan keine Berücksichtigung. Hierzu ist eine **Auseinandersetzung** mit dieser Thematik im weiteren Planverfahren in den Planunterlagen geboten sowie in der Begründung darzulegen.

II. Umfang und Detaillierungsgrad der Umweltprüfung

Nach § 2 Abs. 4 Satz 2 BauGB legt die Gemeinde für jeden Bauleitplan fest, in welchem Umfang und Detaillierungsgrad die Ermittlung der Umweltschutzbelange für die Umweltprüfung erforderlich ist (sog. Scoping). Die beteiligten Behörden und sonstigen Träger öffentlicher Belange sollen die Gemeinde hierbei beraten.

Durch den Landkreis Mecklenburgische Seenplatte ergeht im Hinblick auf den erforderlichen Umfang und Detaillierungsgrad der Umweltprüfung nach § 2 Abs. 4 BauGB folgende Stellungnahme im Sinne des § 4 Abs. 1 BauGB.

1. Aus immissionsschutzrechtlicher Sicht ergeht folgende Stellungnahme.

Gemäß § 50 BImSchG sind bei raumbedeutsamen Planungen Flächen die für bestimmte Nutzungen vorgesehen sind, einander so zuzuordnen, dass schädliche Umwelteinwirkungen auf die ausschließlich oder überwiegend dem Wohnen dienenden Gebiete sowie auf sonstige schutzbedürftige Gebiete soweit wie möglich vermieden werden.

Lichtimmissionen gehören nach dem BImSchG zu den schädlichen Umwelteinwirkungen, wenn sie nach Art, Ausmaß oder Dauer geeignet sind, Gefahren, erhebliche Nachteile oder erhebliche Belästigungen für die Allgemeinheit oder für die Nachbarschaft herbeizuführen.

In den LAI (Bund/ Länder-Arbeitsgemeinschaft für Immissionsschutz) Hinweise zur Messung, Beurteilung und Minderung von Lichtimmissionen wird insbesondere darauf verwiesen, dass Immissionsorte die vorwiegend westlich einer Photovoltaikanlage liegen und nicht weiter als ca. 100 m von dieser entfernt sind, hinsichtlich einer Blendung als kritische Immissionsorte betrachtet werden müssen. Hier kann es im Jahresverlauf zu ausgedehnten Immissionszeiträumen kommen, die als erhebliche Belästigung der Nachbarschaft aufgefasst werden können.

2. Seitens der unteren Naturschutzbehörde bedarf es noch weiterer Klärung in Bezug auf den Status Konversionsfläche wie folgt.

Regionales Raumentwicklungsprogramm (RREP) Mecklenburgische Seenplatte und Landesraumentwicklungsprogramm (LEP) M-V

Entsprechend Punkt 6.5 (6) des RREP sollen PV-Anlagen vorrangig an bzw. auf vorhandenen Gebäuden und baulichen Anlagen errichtet werden. PV-Freiflächenanlagen sollen insbesondere auf bereits versiegelten oder geeigneten wirtschaftlichen oder militärischen Konversionsflächen errichtet werden. In Punkt 5.3 (9) des LEP M-V ist vermerkt, dass landwirtschaftlich genutzte Flächen nur in einem Streifen von 110 m beiderseits von Autobahnen, Bundesstraßen und Schienenwegen für PV-Freiflächenanlagen in Anspruch genommen werden dürfen. Es ist daher vom Amt für Raumordnung in Neubrandenburg zu prüfen, ob das geplante Vorhaben mit dem Ziel der Raumordnung vereinbar ist, ggf. ist ein Zielabweichungsverfahren erforderlich. Dies betrifft das Flurstück 23/1, Flur 9 in der Gemarkung Friedland.

Prüfung des aktuellen Status „Konversionsfläche“:

Nach Rücksprache mit dem Amt für Raumordnung und Landesplanung Mecklenburgische Seenplatte liegt eine Konversionsfläche nur dann vor, wenn die Auswirkungen der vormaligen Nutzungsart noch fortwirken (vgl. EEG 2009, § 32 Abs.3 bzw. EEG 2004 § 11 Abs. 4 Nr. 2). Der ökologische Wert einer solchen Fläche ist infolge der ursprünglichen wirtschaftlichen Nutzung weiterhin schwerwiegend beeinträchtigt bspw. durch:

- die Existenz von Altlasten oder schädliche Bodenveränderungen/ Bodenkontamination,
- die Versiegelung der Bodenoberfläche, welche mit einer schwerwiegenden Beeinträchtigung der natürlichen Bodenfunktion zusammenhängt,
- Abfälle, Schadstoffe oder sonstige im oder auf dem Boden befindlich Materialien.

Nicht als Konversionsflächen einzustufen sind hingegen Flächen, welche zwischenzeitlich eine gute Bodenqualität aufweisen. Eine lange zurückliegende Nutzung, die keine Auswirkungen mehr auf den Zustand der Fläche hat, ist für die Einstufung als Konversionsflächen nicht ausreichend.

Nach Prüfung der historischen Luftbilder konnte festgestellt werden, dass die Fläche bereits 1990 Ackerfläche darstellte.

Um den Status der Vorhabenfläche abschließend bewerten zu können, ist es notwendig vorab einen Bezug zwischen der vorhergehenden Nutzung und dem derzeitigen Flächenzustand herzustellen. Dazu sind entsprechende Prüfungen (Liegen o. g. schwerwiegende Beeinträchtigungen vor? Bodenqualität? Begründung) erforderlich. Diese müssen auch konkrete Informationen zu Ausdehnung und Lage der Konversionsflächenbereiche im Plangebiet beinhalten.

Die untere Naturschutzbehörde sieht daher in diesem Fall vorerst von einer Stellungnahme zu umwelt- und artenschutzrechtlichen Belangen im Rahmen der Satzung über den Bebauungsplan Nr. 38 „Photovoltaik an der FIM Schwarzer Weg“ der Stadt Friedland ab.

3. Die untere Wasserbehörde gibt zu o. g. Bebauungsplan folgende Stellungnahme ab.

Niederschlagswasser

Gemäß § 32 Abs. 4 des Landeswassergesetzes kann, dass das anfallende Niederschlagswasser auf dem Grundstück auf denen es anfällt, (erlaubnisfrei) breitflächig über den belebten Oberboden versickert werden.

Trafo/ wassergefährdende Stoffe

Es wird auf den § 40 AwSV verwiesen. Da beim Betrieb der Trafostation wassergefährdende Stoffe zum Einsatz kommen, ist durch den Antragsteller eine entsprechende Anzeigepflicht zu prüfen. Anzeigevordrucke sind auf der Internetseite des Landkreises Mecklenburgische Seenplatte erhältlich.

Allgemein

Durch das Vorhaben sind keine Oberflächengewässer, Überschwemmungsgebiete und Wasserschutzgebiete betroffen. Ergänzend wird auf mögliche vorhandene Drainagesysteme hingewiesen. Diesbezüglich muss eine Abstimmung mit den jeweiligen Flächeneigentümern/ Flächennutzer erfolgen.

Grundsätzlich ist entsprechend dem Sorgfaltsgebot des § 5 WHG bei allen Vorhaben und Maßnahmen, mit denen Einwirkungen auf ein Gewässer (Oberflächengewässer, Grundwasser) verbunden sein können, die nach den Umständen erforderliche Sorgfalt anzuwenden, um Beeinträchtigungen sicher auszuschließen. Insbesondere ist zu gewährleisten, dass keine wassergefährdenden Stoffe in den Untergrund eindringen können, die zu einer Beeinträchtigung des Oberflächengewässers/ Grundwassers führen könnten.

4. Bodenschutz- und abfallrechtlichen rechtlichen Belange stehen dem mit o. g. Bebauungsplan verfolgtem Planungsziel grundsätzlich nicht entgegen. Folgende Hinweise werden gegeben.

Altlasten gemäß § 2 BBodSchG, die dem geplanten Vorhaben auf der benannten Fläche entgegenstehen, sind der Unteren Bodenschutzbehörde beim Umweltamt des Landkreises zum gegenwärtigen Zeitpunkt nicht bekannt.

Die Errichtung von Photovoltaikanlagen kann negative Auswirkungen für das Schutzgut Boden und seine Funktionen hervorrufen, sowohl in quantitativer wie qualitativer Hinsicht. Jede physikalische, chemische oder biologische Veränderung ist als betrachtungsrelevante Auswirkung zu verstehen. Darüber hinaus kann es im Zuge der Bauarbeiten durch Bodenaufbrüche und Bodenumlagerungen u. a. zur Generierung von Abfällen kommen (z. B. bei der Verankerung der Modultische, der Errichtung von Transformatoren, zur Befestigung von Fahrwegen usw.). Dem Vorhabenträger wird daher die Aufnahme der nachfolgend formulierten **Anforderungen** in die Planung dringend empfohlen, insbesondere vor dem Hintergrund der für August 2023 anstehenden Gesetzesänderungen, die Belange des Bodenschutzes verpflichtend einführen.

Anforderungen:

Bodenschutz

Um dem Vorsorgegrundsatz des § 1 Landesbodenschutzgesetz - LBodSchG M-V zu genügen, wird dem Amt Friedland aufgrund fehlender bzw. unzureichender Aussagen zum Bodenschutz und Abfallrecht empfohlen, in die Begründung der Satzung über den Bebauungsplan Nr. 38 „Photovoltaik an der FIM-Schwarzer Weg“ die Maßnahmen zum Schutz des Bodens wie folgt zu ergänzen:

Gemäß § 1 LBodSchG M-V ist grundsätzlich bei Erschließungs- und Baumaßnahmen mit Boden sparsam und schonend umzugehen. Im Rahmen der planerischen Abwägung sind die Zielsetzungen und Grundsätze des BBodSchG und LBodSchG M-V zu berücksichtigen, d.h. die Funktionen des Bodens sind zu sichern bzw. wiederherzustellen, schädliche Bodenveränderungen sind abzuwehren.

Um diesen Anforderungen gerecht zu werden, hat im Rahmen der Projekt- und Planungsvorbereitung (Vorplanung) eine bodenkundliche Fachplanung (Bodenkundliche Baubegleitung - BBB) durch bodenkundlich ausgebildetes Personal mit einer entsprechenden beruflichen Qualifikation zu erfolgen.

Ziel dieser BBB ist es, den Erhalt und/ oder eine möglichst naturnahe Wiederherstellung von Böden und ihren natürlichen Funktionen gemäß § 2 BBodSchG darzulegen. Als Grundlage zur Erarbeitung der Planungsunterlagen ist das BVB-Merkblatt Band 2 „Bodenkundliche Baubegleitung BBB“ heranzuziehen. Die Planungsunterlagen zur Bodenkundliche Baubegleitung BBB sind der unteren Bodenschutzbehörde im Landkreis Mecklenburgische Seenplatte zur Abstimmung im Rahmen der Vorplanung vorzulegen.

Ungeachtet dessen hat nach § 4 Abs. 1 Bundes-Bodenschutzgesetz (BBodSchG) jeder, der auf den Boden einwirkt, sich so zu verhalten, dass keine schädlichen Bodenveränderungen hervorgerufen und somit die Vorschriften dieses Gesetzes eingehalten werden. Die Zielsetzungen und Grundsätze des BBodSchG und des Landesbodenschutzgesetzes sind zu berücksichtigen. Insbesondere bei bodenschädigenden Prozessen wie z. B. Bodenverdichtungen, Stoffeinträgen u. s. w. ist Vorsorge gegen das Entstehen von schädlichen Bodenveränderungen zu treffen. Bodenverdichtungen, Bodenvernässungen und Bodenverunreinigungen sind zu vermeiden. Das Bodengefüge bzw. wichtige Bodenfunktionen sind bei einem möglichst geringen Flächenverbrauch zu erhalten.

Der bei den Bauarbeiten anfallende und zur Wiederverwendung Vorort vorgesehene und geeignete Bodenaushub ist getrennt nach Bodenarten zu lagern und getrennt nach Bodenarten wieder einzubauen. Nachweislich mit Schadstoffen belasteter Bodenaushub ist einer den gesetzlichen Vorschriften entsprechenden Entsorgung zuzuführen.

Der bei der Herstellung der Baugrube sowie Kabelgräben anfallende Bodenaushub ist getrennt nach Bodenarten zu lagern und nach Verlegung der Kabel/ Schließung der Baugrube getrennt nach Bodenarten wieder einzubauen. Nachweislich mit Schadstoffen belasteter Bodenaushub ist einer den gesetzlichen Vorschriften entsprechenden Entsorgung zuzuführen.

Es ist darauf zu achten, dass im gesamten Vorhabenraum die Lagerung von Baustoffen flächensparend erfolgt. Baustellzufahrten sind soweit wie möglich auf vorbelasteten bzw. entsprechend befestigten Flächen anzulegen. Durch den Einsatz von Fahrzeugen, Maschinen und Technologien, die den technischen Umweltstandards entsprechen, sind die Auswirkungen auf den Boden so gering wie möglich zu halten. Nach Beendigung der Baumaßnahme sind Flächen, die temporär als Baunebenflächen, Bauzufahrten oder zum Abstellen von Fahrzeugen genutzt werden wiederherzurichten. Insbesondere sind die Bodenverfestigungen zu beseitigen.

Sollten bei Erdaufbrüchen organoleptische Auffälligkeiten auftreten (z. B. abartiger Geruch, anormale Färbung, Austritt verunreinigter Flüssigkeiten, Reste alter Ablagerungen), ist die Untere Bodenschutzbehörde beim Umweltamt des Landkreises Mecklenburgische Seenplatte umgehend zu informieren.

Soweit im Rahmen von Baumaßnahmen Überschussböden anfallen bzw. Bodenmaterial auf dem Grundstück auf- oder eingebracht werden soll, haben die nach § 7 BBodSchG Pflichtigen Vorsorge gegen das Entstehen schädlicher Bodenveränderungen zu treffen, die standorttypischen Gegebenheiten sind hierbei zu berücksichtigen. Bei Ausführung der Baumaßnahmen nach dem 01.08.2023 sind die Forderungen gemäß §§ 6 bis 8 der novellierten und ab dem 01.08.2023 gültigen der Bundesbodenschutz- und Altlastenverordnung (BBodSchV) zu beachten sind. Auf die Einhaltung der Anforderungen der DIN 19731 (Verwertung von Bodenmaterial 5/1998) wird besonders hingewiesen.

In dem Umweltbericht sollten insbesondere Aussagen zu den relevanten Wirkfaktoren und deren Auswirkungen, wie z. B. Versiegelung für Zuwegungen, Trafos, Anlagen usw., Schadverdichtungen im Ober- und Unterboden durch Bodenumlagerung oder Bodenbearbeitung infolge von Befahrung insbesondere beim Einsatz schwerer Technik und Bauarbeiten außerhalb von Frost- und Trockenzeiten, Gefahr von stofflichen Einträgen aus der Baumaßnahme getroffen werden. Die bodenrelevanten Auswirkungen von Anlagenerrichtung, Betrieb und Rückbau sind durch den Vorhabenträger zu ermitteln und zu bewerten. Dabei sind temporäre und dauerhafte Beanspruchungen zu bilanzieren. Der Umfang der abgegrabenen und versiegelten Böden ist in einer einfachen Verlustflächenbetrachtung darzustellen, Maßnahmen zur Minimierung der Eingriffsfolgen für den Boden sowie zur Verminderung baubedingter Bodenbeeinträchtigungen sind festzulegen.

Begründung:

Ziel des vorhabenbezogenen B-Planes ist es, Baurecht für die Errichtung einer Photovoltaik-Freiflächenanlage zu schaffen. Dabei weist der Vorhabenstandort eine Fläche von insgesamt ca. 3,7 ha aus.

Aufgrund der großen Flächeninanspruchnahme des Vorhabens ist dem Amt Friedland dringend zu empfehlen, den Vorhabenträger zu verpflichten, den Bauprozesses durch Personen begleiten zu lassen, die über Fachkenntnisse zum Bodenschutz verfügen und den Vorhabenträger bei der Planung und Realisierung des Bauvorhabens bzgl. bodenrelevanter Vorgaben im Rahmen einer **Bodenkundlichen Baubegleitung (BBB)** unterstützen. Eine BBB umfasst Leistungen des vorsorgenden Bodenschutzes von der Genehmigungsplanung und Erstellung des Bodenschutzkonzeptes über die Begleitung des Bauvorhabens und Rekultivierung bis hin zum Bauabschluss bzw. zur Zwischenbewirtschaftung. Derzeit ist dies nach DIN 19639 ab einer Flächeninanspruchnahme ab 5.000 m² nach dem Vorsorgegrundsatz des Bodenschutzes zu empfehlen und deklaratorisch.

Es wird ausdrücklich darauf hingewiesen, dass mit dem Inkrafttreten der Neufassung der Bundes-Bodenschutz- und Altlastenverordnung vom 09. Juli 2021 zum 01. August 2023 im Abschnitt 2 - Vorsorge gegen das Entstehen schädlicher Bodenveränderungen - die Vorsorgeanforderungen in § 4 Absatz 5 konstitutiv und verbindlich geregelt werden. Danach kann die zuständige Behörde bei Vorhaben, bei denen auf einer Fläche von mehr als 3.000 m² Materialien auf oder in die durchwurzelbare Bodenschicht auf- oder eingebracht werden, Bodenmaterial aus dem Ober- oder Unterboden ausgehoben oder abgeschoben wird oder der Ober- und Unterboden dauerhaft oder vorübergehend vollständig oder teilweise verdichtet wird, von dem Vorhabenträger die Beauftragung einer bodenkundlichen Baubegleitung nach DIN 19639 verlangen.

III. Sonstige Hinweise

Weiterhin möchte ich bereits zum vorliegenden Vorentwurf der Satzung über den Bebauungsplan Nr. 38 "Photovoltaik an der FIM-Schwarzer Weg" der Stadt Friedland folgende Hinweise für die Weiterentwicklung bzw. zum durchzuführenden Verfahren geben:

1. Unter dem Gesichtspunkt der gebotenen Normenklarheit möchte ich hier im Wesentlichen auf die folgenden grundsätzlichen Aspekte verweisen:
 - Grundsätzlich sollten die einzelnen Planunterlagen denselben Planungsstand ausweisen. Dies gewährleistet die Zugehörigkeit der Planunterlagen zueinander.

Da es sich bei den vorliegenden Unterlagen um einen Vorentwurf handelt, gehe ich davon aus, dass die Stadt diese grundsätzlichen Gesichtspunkte im weiteren Verfahren berücksichtigen wird. Deshalb gehe ich hier im Einzelnen nicht weiter darauf ein.

1. Gemäß § 3 Abs. 2 Satz 1 BauGB sind in der förmlichen Öffentlichkeitsbeteiligung die Entwürfe der Bauleitpläne mit der Begründung einschließlich aller Anlagen (z. B. Grünordnungspläne, Gutachten) und den **nach Einschätzung der Gemeinde wesentlichen**, bereits vorliegenden **umweltbezogenen Stellungnahmen** für die Dauer eines Monats öffentlich **auszulegen**.

Wesentliche Stellungnahmen sind u. a. die der Behörden und anerkannten Naturschutzverbänden.

Ort und Dauer der öffentlichen Auslegung sind mindestens eine Woche vorher ortsüblich bekannt zu machen.

Im Rahmen der Bekanntmachung ist weiterhin anzugeben, welche **Arten umweltbezogener Informationen** ausgelegt werden.

Dies erfordert einen **grob gegliederten Überblick derjenigen Umweltinformationen, die u. a. in den verfügbaren Stellungnahmen behandelt werden**.

Die Informationen sollen der Öffentlichkeit eine erste Einschätzung darüber ermöglichen, ob die Planung weitere, von den verfügbaren Stellungnahmen nicht abgedeckte Umweltbelange berührt, denen sie durch eigene Stellungnahmen Gehör verschaffen will.

Eine bloße Auflistung der verfügbaren Stellungnahmen einzelner Träger öffentlicher Belange ohne überblicksartige Gliederung verfehlt diese Anstoßwirkung.

Sofern zum Zeitpunkt der Bekanntmachung noch keine wesentlichen umweltrelevanten Stellungnahmen oder andere Informationen vorliegen, ist dazu ebenfalls eine entsprechende Aussage zu treffen.

Es wird daher vorsorglich darauf hingewiesen, dass es zwar unbeachtlich ist, wenn im Auslegungsverfahren bei der gemäß § 3 Abs. 2 BauGB vorgeschriebenen Angabe, welche Arten umweltbezogener Informationen verfügbar sind, einzelne Angaben gefehlt haben. Das schlichte **Unterlassen** dieser Angaben bleibt jedoch ein **beachtlicher Fehler** gemäß § 214 BauGB, was zur **Unwirksamkeit** des Bauleitplans führt.

Ich weise vorsorglich darauf hin, dass diese Regelung laut geltender Rechtsprechung einer Ausnahme nicht zugänglich ist!!

Auf **§ 4a Abs. 4 BauGB** mache ich insbesondere aufmerksam.

Danach sind der Inhalt der ortsüblichen Bekanntmachung nach § 3 Abs. 2 Satz 2 BauGB und die nach § 3 Abs. 2 Satz 1 BauGB auszulegenden Unterlagen **zusätzlich ins Internet einzustellen** und über ein zentrales Internetportal des Landes zugänglich zu machen.

Im Auftrag

gez.
Cindy Schulz
SB Bauleitplanung

Dieses Schreiben wurde elektronisch erstellt und ist ohne Unterschrift gültig.

**Staatliches Amt
für Landwirtschaft und Umwelt
Mecklenburgische Seenplatte**



StALU Mecklenburgische Seenplatte
Neustrelitzer Str. 120, 17033 Neubrandenburg

BAUKONZEPT Neubrandenburg GmbH
Gerstenstraße 9
17034 Neubrandenburg



Telefon: 0385 588 69-153
Telefax: 0385 588 69-160
E-Mail: poststelle@stalums.mv-regierung.de

Bearbeitet von: Frau Stahl
Geschäftszeichen: StALU MS 12 c
0201/5121.12
Reg.-Nr.: 156-23
(bitte bei Schriftverkehr angeben)

Neubrandenburg, 28.06.2023

**Bebauungsplan Nr. 38 „Photovoltaik an der FIM – Schwarzer Weg“ der Stadt
Friedland**

Sehr geehrte Damen und Herren,

nach Prüfung der eingereichten Unterlagen nehme ich wie folgt Stellung:

Landwirtschaft und EU-Förderangelegenheiten

Von dem Vorhaben sind landwirtschaftliche Belange betroffen.

Das geplante Vorhaben entzieht der Landwirtschaft Flächen in einer Größenordnung von ca. 3,7 ha, was nicht durch die Vorgaben des Landesraumentwicklungsprogramms M-V 2016 (LEP M-V 2016, Nr. 5.3 (9)) gedeckt ist.

Das flächengewichtete Mittel des Gesamtvorhabens beträgt 43 Bodenpunkte, so dass die mit Landtagsbeschluss gemäß Drucksache 7/6169 gegebenen Abweichungsmöglichkeiten nicht zutreffen.

Ob das Vorhaben dennoch zulässig ist, muss, soweit nicht der Status einer Konversionsfläche aus wirtschaftlicher Nutzung verbindlich festgestellt wird, in einem Zielabweichungsverfahren über das Ministerium für Wirtschaft, Infrastruktur, Tourismus und Arbeit geklärt werden.

Grundsätzlich sollen Freiflächen-Photovoltaikanlagen zur Reduzierung des Flächenverbrauches effizient und flächensparend, insbesondere auf Konversionsstandorten, stillgelegten Deponien und bereits versiegelten Flächen errichtet werden. Mit dem o. g. B-Plan wird ein Teil des Grünlandfeldblocks DEMVLI076CC30149 überplant. Der Feldblock befindet sich raumordnerisch im Vorbehaltsgebiet Landwirtschaft. Für die überplante Fläche sind im Geoportal des Landkreises Mecklenburgische Seenplatte Werte von 38 bis 50 (Durchschnitt im Land M-V: 40) angegeben. Nach Auffassung des Ministeriums für Klimaschutz, Landwirtschaft, ländliche Räume und Umwelt sollen

Allgemeine Datenschutzinformationen:

Der Kontakt mit dem Staatlichen Amt für Landwirtschaft und Umwelt Mecklenburgische Seenplatte ist mit einer Speicherung und Verarbeitung der von Ihnen ggf. mitgeteilten persönlichen Daten verbunden (Rechtsgrundlage: Art. 6 (1) e DS-GVO i. V. m. § 4 DSGVO M-V). Weitere Informationen zu Ihren Datenschutzrechten finden Sie unter www.regierung-mv.de/Datenschutz.

Standorte mit über 20 Bodenpunkten der landwirtschaftlichen Erzeugung vorbehalten bleiben. Gemäß Punkt 4.5 (2) LEP M-V 2016 darf die landwirtschaftliche Nutzung von Flächen ab der Wertzahl 50 grundsätzlich nicht in andere Nutzungen umgewandelt werden.


Letztlich können im Rahmen von Zielabweichungsverfahren lediglich auf bis zu 5.000 ha der Landesfläche Vorhaben zur Errichtung von Photovoltaikanlagen ausnahmsweise zugelassen werden, wenn durchschnittlich 40 Bodenpunkte nicht überschritten, Maximalgrößen eingehalten und weitere Kriterien erfüllt werden (vgl. Landtagsbeschluss vom 10.6.21 gemäß Drucksache 7/6169).

Sollte das Vorhaben im Ergebnis des Status „Konversionsfläche aus wirtschaftlicher Nutzung“ oder eines Zielabweichungsverfahrens zulässig sein, ist darauf zu achten, dass die Bewirtschaftbarkeit der umliegenden landwirtschaftlichen Flächen während der Baumaßnahme sichergestellt werden. Dafür muss die Erreichbarkeit der anliegenden landwirtschaftlichen Flächen mit landwirtschaftlicher Technik und die Funktionsfähigkeit eventuell vorhandener Dränagesysteme gewährleistet bleiben. Wenn bei Erdarbeiten Dränagen oder andere Entwässerungsleitungen angetroffen werden, sollte der zuständige Wasser- und Bodenverband durch den Vorhabenträger informiert werden.

Ob ein Altlastverdacht besteht, ist über das Altlastenkataster beim Landkreis Mecklenburgische Seenplatte zu erfragen.

Andere Belange in der Zuständigkeit des Staatlichen Amtes für Landwirtschaft und Umwelt Mecklenburgische Seenplatte sind durch das o. g. Vorhaben nicht betroffen.

Mit freundlichen Grüßen

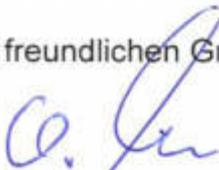

Christoph Linke
Amtsleiter

**Amt für
Raumordnung und Landesplanung
Mecklenburgische Seenplatte**



Amt für Raumordnung und Landesplanung, Neustrelitzer Str. 121, 17033 Neubrandenburg

Baukonzept Neubrandenburg GmbH
Gerstenstraße 9
17034 Neubrandenburg

per E-Mail an: info@baukonzept-nb.de

Bearbeiter: Herr Seifert
Telefon: 0395 777551-109
E-Mail: peter.seifert@
afrlms.mv-regierung.de
Az: AfRL MS D1/100
ROK-Reg.-Nr.: 4_072/23
Datum: 03.07.2023

Landesplanerische Stellungnahme zum Bebauungsplan Nr. 38 „Photovoltaik an der FIM – Schwarzer Weg“ der Stadt Friedland

Hier: Frühzeitige Beteiligung nach § 4 Abs. 1 BauGB

Bezug: Ihre Schreiben vom 31.05.2023, Az. 301049-Ian

Die angezeigten Planungsabsichten werden beurteilt nach den Grundsätzen und Zielen der Raumordnung und Landesplanung gemäß dem Landesplanungsgesetz Mecklenburg-Vorpommern (LPIG M-V), dem Landesraumentwicklungsprogramm Mecklenburg-Vorpommern (LEP M-V) vom 27.05.2016 sowie dem Regionalen Raumentwicklungsprogramm Mecklenburgische Seenplatte (RREP MS) vom 15.06.2011.

Folgende Unterlagen haben vorgelegen:

- Bebauungsplan (M 1 : 1.250) einschließlich Begründung, Vorentwurf März 2023
- Verfahrensvollmacht
- Anschreiben

1. Sachverhalt:

Die Stadt Friedland plant auf einer Fläche von 3,68 ha die Ausweisung eines Sondergebietes mit der Zweckbestimmung „Energiegewinnung auf der Basis solarer Strahlungsenergie“. Es handelt sich um eine Außenbereichsfläche. Als derzeitige Nutzung ist in den Planungsunterlagen „Grünland“ angegeben. Die Bodenwertzahl liegt auf etwa einem Viertel der Gesamtfläche bei 50, in den übrigen drei Vierteln zwischen 30 und 40. Die überplante Fläche befindet sich nicht im 110-m-Streifen entlang einer Autobahn, Bundesstraße oder eines Schienenweges. Südwestlich grenzt eine gewerbliche Baufläche (Betriebsgelände FIM) an. Südöstlich verläuft eine Straße, daran schließt sich eine schon bestehende Freiflächen-Photovoltaikanlage an. In der Gesamtkarte im Maßstab 1 : 100.000 des RREP MS ist die überplante Fläche mit dem Symbol für einen regional bedeutsamen Standort für Gewerbe und Industrie überdeckt.

2. Im Ergebnis der Prüfung der Unterlagen ist Folgendes festzustellen:

Aufgrund der geringen Größe der überplanten Fläche von 3,68 ha in Verbindung mit der gewerblichen Prägung des Umfeldes werden dem Vorhaben keine Ziele der Raumordnung zum Freiraumschutz, insbesondere 4.5(2) sowie 5.3(9) Absatz 2 LEP M-V, entgegengehalten.

3. Schlussbestimmung:

Der Bebauungsplan Nr. 38 „Photovoltaik an der FIM – Schwarzer Weg“ der Stadt Friedland ist mit den Zielen der Raumordnung und Landesplanung vereinbar.



Christoph von Kaufmann
Leiter

nachrichtlich per E-Mail:

- Ministerium für Wirtschaft, Infrastruktur, Tourismus u. Arbeit M-V, Abt. 5, Ref. 510 und 550
- LK Mecklenburgische Seenplatte, Regionalstandort Waren (Müritz), Bauamt, SGL Kreisplanung

Von: toeb@lung.mv-regierung.de <toeb@lung.mv-regierung.de>

Gesendet: Freitag, 23. Juni 2023 13:30

An: TÖB <toeb@baukonzept-nb.de>

Betreff: WG: 23209 - Bebauungsplan Nr. 38 "Photovoltaik an der FIM – Schwarzer Weg" der Stadt Friedland (301049)

Sehr geehrte Damen und Herren,

vielen Dank für die Beteiligung an o. g. Vorhaben.

Das Landesamt für Umwelt, Naturschutz und Geologie M-V gibt zu den eingereichten Unterlagen vom 31.05.2023 keine Stellungnahme ab.

Mit freundlichen Grüßen

Im Auftrag

Hogh-Lehner



Landesamt für Umwelt, Naturschutz und Geologie

Goldberger Str. 12 b | 18273 Güstrow

Telefon 0385/588 64 193

toeb@lung.mv-regierung.de

www.lung.mv-regierung.de

Allgemeine Datenschutzinformation:

Der telefonische, schriftliche oder elektronische Kontakt mit dem Ministerium für Klimaschutz, Landwirtschaft, ländliche Räume und Umwelt Mecklenburg-Vorpommern ist mit der Speicherung und Verarbeitung der von Ihnen ggf. mitgeteilten persönlichen Daten verbunden. Rechtsgrundlage hierfür ist Art. 6 Absatz 1 Buchstabe e der Datenschutzgrundverordnung (DSGVO) der Europäischen Union in Verbindung mit § 4 Abs. 1 Landesdatenschutzgesetz (DSG M-V).

Weitere Informationen erhalten Sie hier: <https://www.regierung-mv.de/Datenschutz>

Landesamt für Kultur und Denkmalpflege Mecklenburg-Vorpommern



Landesamt für Kultur und Denkmalpflege
Postfach 111252 19011 Schwerin

Auskunft erteilt: DenkmalGIS
Telefon: 0385 588 79 100
e-mail: poststelle@lakd-mv.de
Aktenzeichen: 230601_010001E01
Schwerin, den 14.06.2023

Baukonzept Neubrandenburg GmbH

Gerstenstraße 9

17034 Neubrandenburg

Verfahren: Beteiligung der Träger öffentlicher Belange

Ihr Schreiben vom 01.06.2023

Ihr Aktenzeichen 301049

Gemeinde Friedland, Stadt

Grundstueck Photovoltaik an der FIM - Schwarzer Weg

Georeferenz kein

Vorhaben Bebauungsplan Nr. 38

Hier eingegangen 01.06.2023 10:24:00

Diese Stellungnahme erfolgt in Wahrnehmung der Aufgaben und Befugnisse der Landesdenkmalfachbehörde und als Träger öffentlicher Belange (§ 4 (2) Pkt. 6 DSchG MV).

Nach gegenwärtigem Kenntnisstand sind im Plangebiet keine Bodendenkmale bekannt.

Gemäß DSchG MV sind bekannte bzw. vermutete Bodendenkmale in die Denkmallisten einzutragen. Die Denkmallisten sind getrennt nach Bodendenkmalen, Baudenkmalen und beweglichen Denkmalen zu führen. Der Eigentümer und die Gemeinde sind von der Eintragung aller Denkmale in die jeweiligen Denkmallisten zu benachrichtigen. Veränderungen an den Denkmallisten dürfen nur nach Anhörung der Denkmalfachbehörde vorgenommen werden.

Zuständige Behörde für die Führung der Denkmalliste ist gemäß § 5 DSchG MV die jeweilige untere Denkmalschutzbehörde. Verbindliche amtliche Auskünfte zu tatsächlichen Bau- und Bodendenkmalen auf der Denkmalliste, das sind ausschließlich jene, die in einem eigens dafür durchgeführten geordneten Verfahren zur Aufnahme auf die Denkmalliste gemäß DSchG MV aufgenommen worden sind, können Sie daher nur dort erhalten.

Die Denkmallisten stehen bei den unteren Denkmalschutzbehörden jedermann zur Einsicht offen. Die Denkmallisten für Bodendenkmale und bewegliche Denkmale können nur von demjenigen eingesehen werden, der ein berechtigtes Interesse nachweist (siehe § 5 DSchG MV).

Hausanschriften:

Landesamt für Kultur und Denkmalpflege Mecklenburg-Vorpommern

Verwaltung

Landesbibliothek

Landesdenkmalpflege

Landesarchäologie

Landesarchiv

Domhof 4/5
19055 Schwerin
Tel.: 0385 588 79 111

Johannes-Stelling-Str. 29
19053 Schwerin
Tel.: 0385 588 79 210

Domhof 4/5
19055 Schwerin
Tel.: 0385 588 79 101

Domhof 4/5
19055 Schwerin
Tel.: 0385 588 79 101

Graf-Schack-Allee 2
19053 Schwerin
Tel.: 0385 588 79 410

<http://www.kulturerbe-mv.de> E-Mail: poststelle@lakd-mv.de Fax: 0385 588 79 344

Im Plangebiet ist kein Grabungsschutzgebiet gemäß § 14 DSchG M-V ausgewiesen.

Die gegenwärtig im Land bekannten bzw. vermuteten Bodendenkmale machen nur einen kleinen Teil der tatsächlich vorhandenen Bodendenkmale aus. Daher muss stets mit dem Vorhandensein weiterer, derzeit noch unentdeckter Bodendenkmale gerechnet werden. Auch diese Bodendenkmale sind gemäß § 5 (2) DSchG M-V gesetzlich geschützt. Die §§ 6, 7, 8 und 9 DSchG M-V gelten jedoch für bewegliche Denkmale nur, wenn sie in die Denkmalliste eingetragen sind.

Um die Auswirkungen des Vorhabens auf Kultur- und Sachgüter zu ermitteln, zu beschreiben und zu bewerten (siehe dazu etwa §§ 1,2 und 2a BauGB sowie § 2 Abs. 1 UVPG), reichen die vorliegenden Informationen nicht aus.

Da die bekannten Bodendenkmale nicht den tatsächlichen Bestand der Bodendenkmale widerspiegeln, sollten auf Kosten des Vorhabenträgers frühzeitig durch geeignete Fachfirmen mit anerkannten Prüfmethode (archäologische Voruntersuchung mittels einer ausreichenden Anzahl von Sondageschnitten) Untersuchungen zum tatsächlichen Bestand der Bodendenkmale durchgeführt werden. Erst auf Grundlage dieser vom Vorhabenträger ggf. gemäß § 2 Abs. 4 Sätze 2 und 3 BauGB bzw. § 6 Abs. 1 UVPG (nach Maßgabe der Anlage 1 UVPG) bereitzustellenden entscheidungserheblichen Unterlagen können dann die Auswirkungen des Vorhabens auf die Bodendenkmale zuverlässig beschrieben und bewertet werden.

Dadurch erhöht sich auch die Planungssicherheit erheblich, weil Verzögerungen des Vorhabens durch die Entdeckung bislang unbekannter Bodendenkmale (§ 11 Abs. 3 DSchG M-V) während der Durchführung des Vorhabens vermieden werden.

Denn wenn bei Erdarbeiten neue Bodendenkmale oder auffällige Bodenverfärbungen entdeckt werden, sind diese gemäß § 11 (1), (2), (3) DSchG M-V der unteren Denkmalschutzbehörde unverzüglich anzuzeigen und der Fund und die Fundstelle in unverändertem Zustand zu erhalten. Die Verpflichtung erlischt fünf Werktagen nach Zugang der Anzeige, bei schriftlicher Anzeige spätestens nach einer Woche. Die untere Denkmalschutzbehörde kann die Frist im Rahmen des für den Vorhabenträger Zumutbaren verlängern, wenn die sachgerechte Untersuchung oder die Bergung des Denkmals durch die Denkmalbehörden oder deren Beauftragte dies erfordert. Die Anzeigepflicht besteht für den Entdecker, den Leiter der Arbeiten, den Grundeigentümer sowie zufällige Zeugen, die den Wert des Fundes erkennen.

HINWEIS auf die Handreichung "Kulturgüter in der Planung":

Für die Berücksichtigung des kulturellen Erbes in Umwelt- und Umweltverträglichkeitsprüfungen wird auf die Handreichung "Kulturgüter in der Planung" verwiesen:

UVP-Gesellschaft e.V. (Hg.): Kulturgüter in der Planung. Handreichung zur Berücksichtigung des kulturellen Erbes bei Umweltprüfungen, Köln 2014.

https://www.lvr.de/media/wwwlvrde/kultur/kulturlandschaft/dokumente_193/UVP-Kulturgueter_in_der_Planung.pdf

HINWEIS zum Denkmalschutzgesetz des Landes Mecklenburg-Vorpommern:

Die Denkmalfachbehörde, das Landesamt für Kultur und Denkmalpflege, stellt den für die Führung der Denkmallisten gemäß § 5 DSchG MV zuständigen unteren Denkmalschutzbehörden den Stand der Erfassung (Inventarisierung) der Bodendenkmale als Kartengrafiken und seit 2010 tagesaktuell über einen Web-Map-

Service (WM-Dienst) zur Verfügung. Die Bodendenkmale sind dabei lediglich als unregelmäßige Flächen oder als Kreisflächen ausgewiesen.

Dabei ist bei den lediglich als Flächen, die sich mitunter überlappen, ausgewiesenen Bodendenkmalen von vornherein klar, dass es sich bei diesen Flächen

um vermutete Bodendenkmale handelt.

Denn tatsächliche Bodendenkmale haben drei Dimensionen (nicht nur zwei) und müssen, um den Status tatsächliche Bodendenkmale gemäß DSchG MV zu erhalten, von den Behörden als Körper mindestens so genau bestimmt sein, dass sich die Körper nicht gegenseitig durchdringen, von der für die Führung der Denkmalliste zuständigen Vollzugsbehörde nach förmlicher Anhörung der Landesdenkmalfachbehörde mit diesen Daten in die Bodendenkmalliste aufgenommen sowie der Grundstückseigentümer und die Gemeinde von der Eintragung der Denkmale in die Denkmalliste benachrichtigt werden.

Mit Urteil vom 27. April 2017 hat das Verwaltungsgericht Schwerin (2 A 3548/15 SN) festgestellt,

dass das Denkmalschutzgesetz Mecklenburg-Vorpommern (DSchG MV) keine Ermächtigungsgrundlage für Auflagen zur Sicherstellung und Bergung

vermuteter Bodendenkmale zu **L a s t e n d e s B a u h e r r n**

gibt.

Im einzelnen stellt das Gericht zu lediglich als Flächenumrissen gekennzeichneten Bodendenkmalen (im folgenden wörtlich zitiert) fest:

(Rn. 43), "Nach dem eindeutigen Wortlaut knüpft § 7 Abs. 1, 5 DSchG MV an das tatsächliche Vorliegen eines Denkmals an. Der bloße Verdacht genügt - auch wenn er auf konkrete Tatsachen gestützt sein mag - nicht."

(Rn. 51), "Im Ergebnis genügt es für die Annahme einer Grundstücksfläche als Bodendenkmal wegen des mit einer Unterschützstellung verbundenen Eingriffs in Grundrechtspositionen der Grundstückseigentümer und -nutzer nicht, dass das Vorhandensein eines Bodendenkmals nur vermutet oder auch nur für überwiegend wahrscheinlich gehalten wird. ..."

(Rn. 54), "Auch ermächtigt § 7 Abs. 5 i.V.m. § 11 DSchG MV nicht

zur Verpflichtung eines Bauherrn

zur Heranziehung von archäologischen Aufsehern oder Baubegleitern.

Ebenso wenig kann aus diesen Normen die Ermächtigung zur Verpflichtung eines Bauherrn

zur Bergung und Erfassung der gefundenen Denkmale

oder zur Information über die in Aussicht genommenen Maßnahmen abgeleitet werden.

Beides ist nach § 4 Abs. 2 i.V.m. § 11 Abs. 4 DSchG MV originäre Aufgabe der Denkmalfachbehörde bzw. unteren Denkmalschutzbehörden.

Die denkmalbezogenen Verpflichtungen des Bauherrn beschränken sich im Wesentlichen auf die Auskunft-, Anzeige- und Erhaltungspflicht (vgl. §§ 9 Abs. 1, 11 Abs. 2, 3 DSchG MV)."

Vorgang besteht aus:
ORI230601_010001E01.xml
ORI230601_010001E01.pdf

Dr.-Ing. Michael Bednorz
1ABBFEC70FB531D01A08E2995E2C7CA
14.06.2023 13:03:44

Von: Lenke, Lydia <lenke@baukonzept-nb.de>

Gesendet: Montag, 5. Juni 2023 10:18

An: TÖB <toeb@baukonzept-nb.de>

Betreff: WG: Fwd: 301049_Bebauungsplan Nr. 38 "Photovoltaik an der FIM – Schwarzer Weg" der Stadt Friedland

Von: Amt Woldegk D. Nebe <d.nebe@amt-woldegk.de>

Gesendet: Montag, 5. Juni 2023 10:18

An: Info <Info@baukonzept-nb.de>

Betreff: Re: Fwd: 301049_Bebauungsplan Nr. 38 "Photovoltaik an der FIM – Schwarzer Weg" der Stadt Friedland

Sehr geehrte Damen und Herren,

die Gemeinden Kublank und Schönbeck haben im Rahmen des B-Plans Nr. 38 "Photovoltaik an der FIM – Schwarzer Weg" der Stadt Friedland keine Anregungen vorzubringen.

Öffentliche Belange der Gemeinden Kublank und Schönbeck werden von der Planung nicht berührt.

Eine weitere Beteiligung ist nicht erforderlich.

Am 01.06.2023 um 11:56 schrieb Martina Fitzner:

----- Weitergeleitete Nachricht -----

Betreff:301049_Bebauungsplan Nr. 38 "Photovoltaik an der FIM – Schwarzer Weg" der Stadt Friedland

Datum:Thu, 1 Jun 2023 08:13:26 +0000

Von:Lange, Emmely <lange@baukonzept-nb.de>

An:TÖB <toeb@baukonzept-nb.de>


Sehr geehrte Damen und Herren,

als Anlage erhalten Sie die digitalen Unterlagen zum o.g. Vorhaben mit der Bitte um Abgabe einer Stellungnahme.

Bei weiteren Fragen stehen wir Ihnen gerne zur Verfügung.

Mit freundlichen Grüßen

Emmely Lange

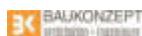

BAUKONZEPT Neubrandenburg GmbH

Gerstenstr. 9

17034 Neubrandenburg

Tel: +49 (0) 395 / 42559 - 19

Fax: +49 (0) 395 / 42559 - 20

E-Mail: info@baukonzept-nb.de

Internet: www.baukonzept-nb.de

Amtsgericht Neubrandenburg, HRB 2005

Geschäftsführer: Thorsten Haker, Michael Meißner, Christoph Haker

Gesellschafter: Thorsten Haker, Michael Meißner

Wir sind gern für Sie da!

Die Baukonzept Neubrandenburg GmbH fördert die freiwillige Kommunikation und den sicheren Umgang mit personenbetreffenden Daten. Deshalb ist es uns ein Bedürfnis, Sie auf unsere [Datenschutzbestimmungen](#) im Zusammenhang mit der Kommunikation über unser Internetangebot und unserem Schriftwechsel per E-Mail, hinzuweisen.

Wichtiger Hinweis: Diese E-Mail kann vertrauliche und/oder rechtlich geschützte Informationen enthalten. Sollten Sie nicht der richtige

Adressat sein oder diese E-Mail irrtümlich erhalten haben, informieren Sie bitte sofort den Absender und vernichten Sie die E-Mail. Das unerlaute Kopieren sowie die unbefugte Weitergabe der E-Mail sind nicht gestattet.

Important Note: This e-mail may contain confidential and/or legally privileged information. If you are not the intended recipient (or have received this e-mail in error) please notify the sender immediately and delete this e-mail. Any unauthorized copying, disclosure or distribution of this e-mail is strictly forbidden.



Virenfrei www.avg.com

--

Mit freundlichen Grüßen

Dirk Nebe
Sachbearbeiter Bau-/Ordnungsamt
Tel. 03963 256517
Fax 03963 256535

Amt Woldegk*Karl-Liebknecht-Platz 1*17348 Woldegk

Diese E-Mail enthält vertrauliche und/oder rechtlich geschützte Informationen. Wenn Sie nicht der richtige Adressat sind oder diese E-Mail irrtümlich erhalten haben, informieren Sie bitte sofort den Absender und vernichten Sie diese E-Mail. Das unerlaubte Kopieren sowie die unbefugte Weitergabe dieser E-Mail ist nicht gestattet. This electronic message transmission may contain confidential and/or privileged information.

If you are not the intended recipient (or have received this e-mail in error) please notify the sender immediately and destroy this e-mail. Any unauthorized copying, disclosure or distribution of the material in this e-mail is forbidden.



Deutsche Telekom Technik GmbH, Am Rowaer Forst 1,
17094 Burg Stargard

BAUKONZEPT Neubrandenburg GmbH
Gerstenstr. 9

17034 Neubrandenburg

Marie Hundt | PTI 23, Team Betrieb 1, Wegesicherung

030 8353 78255 | M.Hundt@telekom.de

21.06.2023 | 301049_Bebauungsplan Nr. 38 "Photovoltaik an der FIM – Schwarzer Weg" der Stadt Friedland

Vorgangsnummer: 01590-2023

Bitte geben Sie im Schriftwechsel immer die Vorgangsnummer an.

Sehr geehrte Damen und Herren,

die Telekom Deutschland GmbH – als Netzeigentümerin und Nutzungsberechtigte i. S. v. § 125 Abs. 1 TKG – hat die Deutsche Telekom Technik GmbH beauftragt und bevollmächtigt, alle Rechte und Pflichten der Wegesicherung wahrzunehmen sowie alle Planverfahren Dritter entgegenzunehmen und dementsprechend die erforderlichen Stellungnahmen abzugeben.

im Planbereich befinden sich **im Randbereich** Telekommunikationslinien (TK-Linien) der Deutschen Telekom AG.

Gegen die o. g. Planung haben wir dann keine Einwände, wenn für die Telekom die erforderlichen Unterhaltungs- und Erweiterungsmaßnahmen an ihrem ober- und unterirdischen Kabelnetz jederzeit möglich sind und die nachfolgend genannten Auflagen und Hinweise eingehalten werden. Wir weisen darauf hin, dass die in unmittelbarer Nähe der geplanten Anlage verlaufende Telekommunikationslinie der Telekom bei eventuell auftretenden atmosphärischen Entladungen besonders gefährdet ist.

Wir bitten daher schon bei der Festlegung der Standorte einen Abstand von mindestens 15 m zwischen den Erdungsanlagen der geplanten Anlage und der Telekommunikationslinie der Telekom zu berücksichtigen.

Wir empfehlen daher schon bei der Festlegung der Standorte einen ausreichenden Abstand zu unseren Telekommunikationslinien zu berücksichtigen.

Können die geforderten Schutzabstände nicht eingehalten werden sind die Kosten für Änderungen an den TK-Linien oder Schutzmaßnahmen vom Veranlasser der neuen Anlagen zu tragen.

Bitte beachten Sie bei Ihren weiteren Planungen, dass keine Verpflichtung der Deutschen Telekom AG besteht, den Solarenergiepark an das öffentliche Telekommunikationsnetz der Deutschen Telekom AG anzuschließen.

Deutsche Telekom Technik GmbH | Landgrabenweg 151, 53227 Bonn | +49 228/181-0 | www.telekom.com

Konto: Postbank Saarbrücken (BLZ 590 100 66), Kto.-Nr. 248 586 68 | IBAN: DE17 5901 0066 0024 8586 68 | SWIFT-BIC: PBNKDEFF590
Aufsichtsrat: Srinivasan Gopalan (Vorsitzender) | Geschäftsführung: Dr. Abdurazak Mudesir (Vorsitzender), Peter Beutgen, Christian Kramm
Handelsregister: Amtsgericht Bonn HRB 14190, Sitz der Gesellschaft Bonn | USt-IdNr. DE 814645262

Gegebenenfalls ist dennoch die Anbindung an das Telekommunikationsnetz der Deutschen Telekom AG auf freiwilliger Basis und unter der Voraussetzung der Kostenerstattung durch den Vorhabenträger möglich. Hierzu ist jedoch eine rechtzeitige und einvernehmliche Abstimmung des Vorhabenträgers mit der Deutschen Telekom AG erforderlich.

Unsere Leitungen sind in der Regel mit einer Überdeckung von ca. 60 cm Innerorts, bis zu 90 cm außerorts, verlegt.

Eine abweichende Tiefenlage ist wegen Kreuzungen anderer Anlagen, infolge nachträglicher Veränderung der Deckung durch Straßenumbauten u. dgl. und aus anderen Gründen möglich.

Sollten Sicherungs- bzw. Verlegemaßnahmen erforderlich sein, so sind diese rechtzeitig bei unserem Auftragseingang unter der nachfolgenden E-Mail-Adresse zu beantragen, damit für die Prüfung der Kostentragungspflicht und ggf. Erstellung der vertraglichen Regelungen ein angemessener Zeitraum zur Verfügung steht: T-NL-Ost-PTI-23-FS@telekom.de

Achtung folgende Hinweise bitte an die beauftragten Tiefbaufirmen weiterleiten:

Bei der Bauausführung ist darauf zu achten, dass Beschädigungen der vorhandenen Telekommunikationslinien vermieden werden und aus betrieblichen Gründen (z. B. im Falle von Störungen) der ungehinderte Zugang zu den Telekommunikationslinien jederzeit möglich ist. Insbesondere müssen Abdeckungen von Abzweigkästen und Kabelschächten sowie oberirdische Gehäuse so weit freigehalten werden, dass sie gefahrlos geöffnet und ggf. mit Kabelziehfahrzeugen angefahren werden können. Es ist deshalb erforderlich, dass sich die Bauausführenden vor Beginn der Arbeiten über die Lage, der zum Zeitpunkt der Bauausführung vorhandenen Telekommunikationslinien der Telekom informieren und einen Schachtschein einholen. Entweder über die Internetanwendung „Trassenauskunft Kabel“ (<https://trassenauskunft-kabel.telekom.de>) oder unter der Mailadresse (planauskunft.nordost@telekom.de). Die Kabelschutzanweisung der Telekom ist zu beachten.

Wie sie Kabelschäden vermeiden und wie sie reagieren müssen, wenn es zu einer Beschädigung kommen, finden sie in unserm „Infolyer für Tiefbaufirmen“. Hier empfehlen wir die App „Trassen Defender“, um schnell und unkompliziert diese bei der Deutschen Telekom anzuzeigen. Die Kabelschutzanweisung der Deutschen Telekom AG ist zu beachten.

Für Fragen zum Inhalt unseres Schreibens stehen wir Ihnen unter den oben genannten Kontaktmöglichkeiten zur Verfügung. Diese Planunterlage sind nur für interne Zwecke zu benutzen und nicht an Dritte weiterzugeben.


Mit freundlichen Grüßen

Marie Hundt Digital unterschrieben
von Marie Hundt
Datum: 2023.06.21
07:30:31 +02'00'

i. A.

Marie Hundt

- Anlagen
- 1 Übersichtsplan
- 1 Kabelschutzanweisung
- 1 Infolyer für Tiefbaufirmen
- 1 Merkblatt Baumstandorte

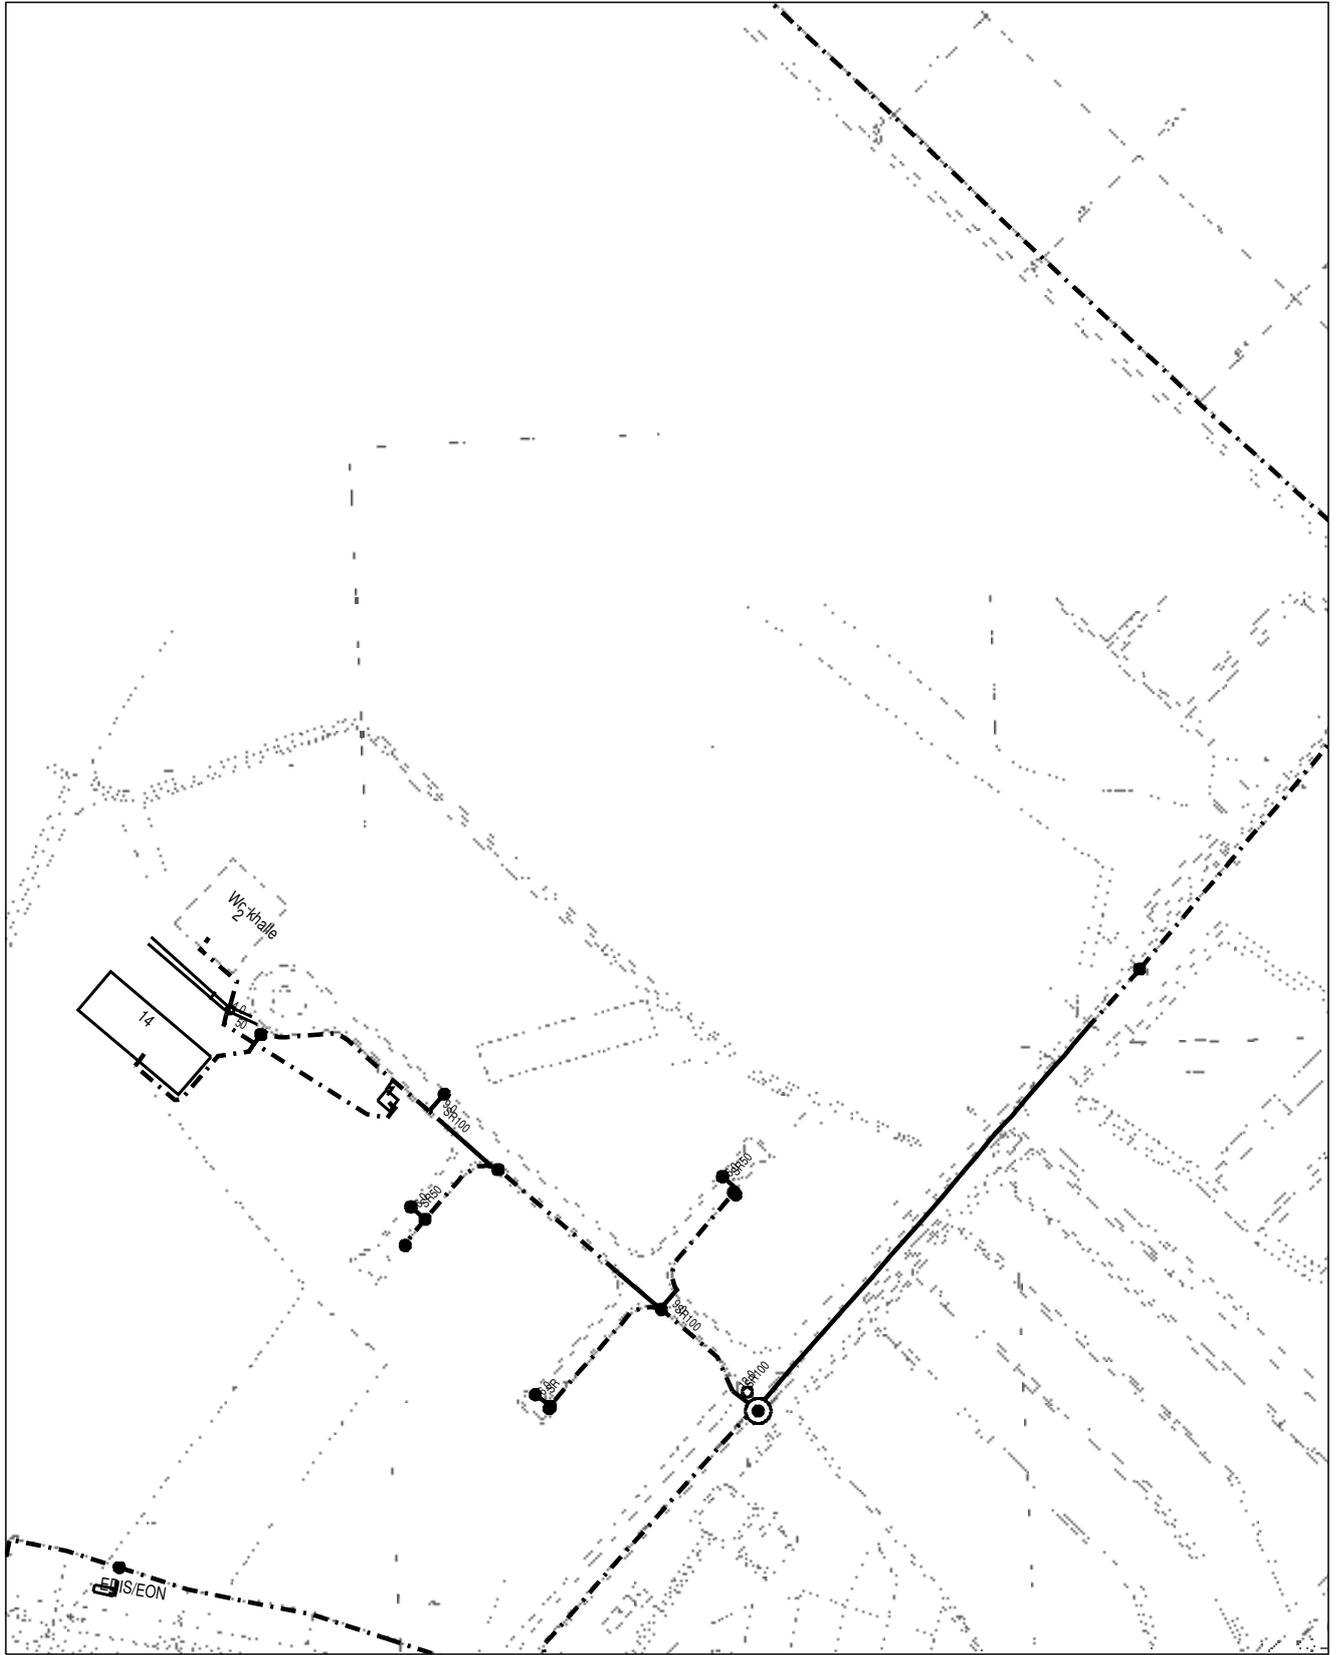

AT/Vh-Bez.: Kein aktiver Auftrag		AT/Vh-Nr.: Kein aktiver Auftrag	
TI NL	Ost		
PTI	Mecklenburg-Vorpommern		
ONB	Friedland		
Bemerkung: 01590-2023, Friedland		AsB	1
		VsB	395A
		Name	TI NL OPTI 23 M Hundt KV-
		Datum	21.06.2023
		Sicht	Lageplan
		Maßstab	1:3000
		Blatt	1



Bergamt Stralsund



Bergamt Stralsund
Postfach 1138 - 18401 Stralsund

BAUKONZEPT Neubrandenburg GmbH
Gerstenstraße 9
17034 Neubrandenburg



Bearb. Frau Günther
Fon: 03831 / 61 21 0
Fax: 03831 / 61 21 12
Mail: D.Guenther@ba.mv-regierung.de

www.bergamt-mv.de

Reg.Nr. 2832/23

Az. 512/13071/392-2023

Ihr Zeichen / vom
01.06.2023
301049 - lan

Mein Zeichen / vom
Gü

Telefon
61 21 44

Datum
27.06.2023

STELLUNGNAHME DES BERGAMTES STRALSUND

Sehr geehrte Damen und Herren,

die von Ihnen zur Stellungnahme eingereichte Maßnahme


Bebauungsplan Nr. 38 "Photovoltaik an der FIM – Schwarzer Weg" der Stadt Friedland

befindet sich innerhalb der Bergbauberechtigung „Erlaubnis zur Aufsuchung des bergfreien Bodenschatzes Erdwärme im Feld Tiefenstrom“. Inhaber dieser Erlaubnis ist die Firma Eavor GmbH, Eschersheimer Landstraße 14, 60322 Frankfurt am Main. Die Erlaubnis stellt lediglich einen Dritte ausschließenden Rechtstitel dar. Die Bergbauberechtigung besagt noch nichts darüber, wie und unter welchen Voraussetzungen der Inhaber seine Berechtigung ausüben darf (vgl. Boldt/Weller, BBergG, § 6 Rn. 13). Die genannte Aufsuchungserlaubnis steht dem zur Stellungnahme eingereichten Vorhaben nicht entgegen.

Belange nach Energiewirtschaftsgesetz (EnWG) in der Zuständigkeit des Bergamtes Stralsund werden nicht berührt.

Aus Sicht der vom Bergamt Stralsund zu wahrenen Belange werden keine weiteren Einwände oder ergänzenden Anregungen vorgebracht.

Mit freundlichen Grüßen und Glückauf
Im Auftrag

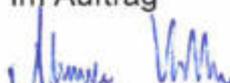
Alexander Kattner

Allgemeine Datenschutzinformation: Der Kontakt mit dem Bergamt Stralsund ist mit der Speicherung und Verarbeitung der von Ihnen ggf. mitgeteilten persönlichen Daten verbunden (Rechtsgrundlage ist Art. 6 Abs. 1e DSGVO i.V.m. § 4 Abs. 1 DSGVO M-V). Weitere Informationen erhalten Sie unter www.regierung-mv.de/Datenschutz.

Hausanschrift:

Bergamt Stralsund
Frankendamm 17
18439 Stralsund

Fon: 03831 / 61 21 -0
Fax: 03831 / 61 21 12
Mail: poststelle@ba.mv-regierung.de

WAZ · Hagedornstraße 4 · 17098 Friedland

Baukonzept Neubrandenburg
Gerstenstraße 9

17034 Neubrandenburg

Ihr Zeichen, Ihre Nachricht vom:
301049 - Ian 31.05.2023

bearbeitet von / E-Mail:
Herr Tamm /
ctamm@waz-friedland.de

Telefon
(03 96 01) 32507

Datum
31.05.2023

Bebauungsplan Nr. 38 "Photovoltaik an der FIM – Schwarzer Weg" der Stadt Friedland

Sehr geehrte Damen und Herren,

der Wasser- und Abwasserzweckverband Friedland stimmt grundsätzlich dem geplanten Bebauungsplan zu.

Festzustellen ist, dass sich im geplanten Baubereich keine Ver- und Entsorgungsleitungen unserer Rechtsträgerschaft befinden.

Bei weiteren Fragen stehe ich Ihnen gern zur Verfügung.

Mit freundlichem Gruß
Im Auftrag

Wasser- und
Abwasserzweckverband
Friedland
Hagedornstr. 4 * 17098 Friedland
Tel. / Fax (039601) 2 08 40

Christoph Tamm
Technischer Leiter
Wasser- und Abwasserzweckverband Friedland

Straßenbauamt Neustrelitz



Straßenbauamt Neustrelitz · Hertelstraße 8 · 17235 Neustrelitz

Baukonzept
Neubrandenburg GmbH
Gerstenstraße 9

17034 Neubrandenburg

Bearbeiter: Frau Teichert

Telefon: (03981) 460 - 311

Mail: Corina.Teichert@sbv.mv-regierung.de

Az: 1331-555-23

Neustrelitz, den 22. Juni 2023

Tgb.-Nr. 1208 / 2023

Entwurf des Bebauungsplans Nr. 38 „Photovoltaikanlage an der FIM – Schwarzer Weg“ der Stadt Friedland Ihr Schreiben vom 31.05.2023, Ihr Zeichen 301049

Sehr geehrte Damen und Herren,

die Unterlagen zum o. a. Entwurf des Bebauungsplans habe ich bezüglich der vom Straßenbauamt Neustrelitz zu vertretenden Belange geprüft.

Der Geltungsbereich des B-Plans befindet sich nicht an einer Bundes- bzw. Landesstraße, so dass die Zuständigkeit der Straßenbauverwaltung nicht berührt wird.

Beabsichtigt ist die Schaffung der planungsrechtlichen Voraussetzungen zur Errichtung und den Betrieb einer Freiflächenphotovoltaikanlage.

Die verkehrliche Erschließung ist über den gemeindlichen Schwarzen Weg, der bei km 2.694 im Abschnitt 080 linksseitig an die L 28 und bei km 6.146 im Abschnitt 150 rechtsseitig an die L 273 anbindet, vorgesehen.

Bitte treffen Sie Vorkehrungen, dass direkte Reflexionen der Anlage, die eine Lichtimmission bzw. Blendwirkung auf die Verkehrsteilnehmer der L 28 und L 273 bewirken können, ausgeschlossen werden.

Seitens der Straßenbauverwaltung bestehen keine Bedenken gegen den vorgelegten B-Plan der Stadt Friedland mit dem Stand Mai 2023 zugestimmt.

Mit freundlichen Grüßen
Im Auftrag


Karsten Sohrweide

Hausanschrift
Hertelstraße 8
17235 Neustrelitz

Telefon (03981) 460-0
Telefax (03981) 460 190

E-Mail
sba-nz@sbv.mv-regierung.de

Zum Umgang mit Ihren personenbezogenen Daten weisen wir darauf hin, dass das Straßenbauamt Neustrelitz nach der EU- Datenschutz-Grundverordnung sowie des neu gefassten Landesdatenschutzgesetzes M-V vom 25.05.2018 handelt.

Landesamt für innere Verwaltung Mecklenburg-Vorpommern

Amt für Geoinformation,
Vermessungs- und Katasterwesen



Landesamt für innere Verwaltung Mecklenburg-Vorpommern
Postfach 12 01 35, 19018 Schwerin

BAUKONZEPT
Neubrandenburg GmbH
Gerstenstraße 9
DE-17034 Neubrandenburg

bearbeitet von: Frank Tonagel
Telefon: (0385) 588-56268
Fax: (0385) 509-56030
E-Mail: geodatenservice@laiv-mv.de
Internet: <http://www.laiv-mv.de>
Az: 341 - TOEB202300464

Schwerin, den 07.06.2023

Festpunkte der amtlichen geodätischen Grundlagennetze des Landes Mecklenburg-Vorpommern

hier: B-Plan 301049_Bebauungsplan Nr. 38 "Photovoltaik an der FIM – Schwarzer Weg"
der Stadt Friedland und 21. Änderung des F Plan der Stadt Friedland

Ihr Zeichen: 1.6.2023

Anlage: Merkblatt über die Bedeutung und Erhaltung der Festpunkte

Sehr geehrte Damen und Herren,

in dem von Ihnen angegebenen Bereich befinden sich keine Festpunkte der amtlichen geodätischen Grundlagennetze des Landes Mecklenburg-Vorpommern. Beachten Sie dennoch für weitere Planungen und Vorhaben die Informationen im Merkblatt über die Bedeutung und Erhaltung der Festpunkte (Anlage).

Bitte beteiligen Sie auch die jeweiligen Landkreise und kreisfreien Städte als zuständige Vermessungs- und Katasterbehörden, da diese im Rahmen von Liegenschaftsvermessungen das Aufnahmepunktfeld aufbauen. Aufnahmepunkte sind ebenfalls zu schätzen.

Mit freundlichen Grüßen
Im Auftrag

Frank Tonagel

Merkblatt

über die Bedeutung und Erhaltung der Festpunkte der amtlichen geodätischen Lage-, Höhen- und Schwerenetze

1. Festpunkte der Lagenetze sind **Geodätische Grundnetzpunkte (GGP)**, **Benutzungsfestpunkte (BFP)**, **Trigonometrische Punkte (TP)** sowie **zugehörige Orientierungspunkte (OP)** und **Exzentren**, deren Lage auf der Erde durch Koordinaten mit Zentimetergenauigkeit im amtlichen Lagebezugssystem festgelegt ist. Sie bilden die Grundlage für alle hoheitlichen Vermessungen (Landesvermessung und Liegenschaftskataster), aber auch für technische und wissenschaftliche Vermessungen.

Es gibt Bodenpunkte und Hochpunkte.

Ein Bodenpunkt ist in der Regel ein 0,9 m langer Granitpfeiler, dessen Kopf ca. 15 cm aus dem Erdbreich herausragt. In Ausnahmefällen kann der Pfeiler auch bodengleich gesetzt („vermarkt“) sein. Die Pfeiler haben eine Kopffläche von 16 cm x 16 cm bis 30 cm x 30 cm mit Bohrloch, eingemeißeltem Kreuz oder Keramikbolzen. Auf der Kopffläche oder an den Seiten sind in Nordrichtung ein Dreieck \triangle , in Südrichtung die Buchstaben „TP“ eingemeißelt. Andere Pfeiler sind mit den Buchstaben O, FF, AF oder FW gekennzeichnet. In Ausnahmefällen gibt es hiervon abweichende Vermarkungen auf Bauwerken (Plastikkegel mit \triangle und TP, Keramikbolzen u. a.).

Bodenpunkte haben unter dem Granitpfeiler in der Regel eine Granitplatte.

Hochpunkte sind markante Bauwerksteile (z. B. Kirchturm- oder Antennenmastspitzen), die weithin sichtbar sind und als Zielpunkt bei Vermessungen dienen.

2. Höhenfestpunkte (HFP) sind Punkte, die mit Millimetergenauigkeit bestimmt und für die Normalhöhen im amtlichen Höhenbezugssystem berechnet wurden. Sie bilden die Grundlage für groß- und kleinräumige Höhenvermessungen, wie z. B. topographische Vermessungen, Höhendarstellungen in Karten, Höhenfestlegungen von Gebäuden, Straßen, Kanälen u. a., auch für die Beobachtung von Bodensenkungen.

Als HFP dienen Metallbolzen („Mauerbolzen, Höhenmarken“). Sie werden vorzugsweise im Mauerwerk besonders stabiler Bauwerke (Kirchen, Brücken u. a.) so eingesetzt („vermarkt“), dass eine Messlatte von 3,10 m Höhe jederzeit lotrecht auf dem Bolzen aufgehoben werden kann.

Im unbebauten Gelände sind die Bolzen an Pfeilern aus Granit („Pfeilerbolzen“) angebracht. Diese Pfeiler haben eine Kopffläche von 25 cm x 25 cm und ragen im Normalfall 20 cm aus dem Boden hervor. Besonders bedeutsame Punkte sind unterirdisch vermarktet (Unterirdische Festlegung - UF) und durch einen ca. 0,9 m langen Granitpfeiler (16 cm x 16 cm) mit den Buchstaben „NP“ oberirdisch gekennzeichnet. Im Normalfall ist er 2 m von der UF entfernt so vermarktet, dass sein Kopf ca. 15 cm aus dem Boden ragt.

3. Festpunkte der Schwerenetze (SFP) sind Punkte, für die mittels gravimetrischer Messungen Schwerewerte im amtlichen Schwerebezugssystem ermittelt wurden. Sie sind mit einer Genauigkeit von 0,03 mGal ($1 \text{ mGal} = 10^{-5} \text{ m/s}^2$) bestimmt und bilden die Grundlage für verschiedene praktische und wissenschaftliche Arbeiten, z. B. auch für Lagerstättenforschungen.

SFP sind mit Messingbolzen (\varnothing 3 cm mit Aufschrift „SFP“ und \triangle), Pfeilern oder Platten aus Granit vermarktet. Ihre Standorte befinden sich auf befestigten Flächen an Gebäuden, in befestigten Straßen, aber auch in unbefestigten Wegen. Sie sind allgemein sichtbar, behindern aber nicht den Verkehr. Die Granitplatten sind 60 cm x 60 cm bzw. 80 cm x 80 cm groß und mit einem eingemeißelten Dreieck \triangle gekennzeichnet. Im Kopf der Granitpfeiler befindet sich ein flacher Bolzen.

4. Gesetzliche Grundlage für die Vermarkung und den Schutz von Vermessungsmarken ist das „Gesetz über das amtliche Geoinfor-

mations- und Vermessungswesen (Geoinformations- und Vermessungsgesetz - GeoVermG M-V)“ vom 16. Dezember 2010 (GVOBl. M-V S. 713).

Danach ist folgendes zu beachten:

- **Eigentümer und Nutzungsberechtigte** (Pächter, Erbbauberechtigte u. ä.) haben das Ein- bzw. Anbringen von Vermessungsmarken (z. B. Pfeiler oder Bolzen) auf ihren Grundstücken und an ihren baulichen Anlagen sowie das Errichten von Vermessungssignalen für die Dauer von Vermessungsarbeiten zu dulden. Sie haben Handlungen zu unterlassen, die Vermessungsmarken sowie ihre Erkennbarkeit und Verwendbarkeit beeinträchtigen könnten. Hierzu zählt auch das Anbringen von Schildern, Briefkästen, Lampen o. ä. über HFP, weil dadurch das lotrechte Aufstellen der Messlatte auf den Metallbolzen nicht mehr möglich ist.
- **Maßnahmen**, durch die Vermessungsmarken gefährdet werden können, sind unverzüglich der Vermessungs- und Geoinformationsbehörde (siehe unten) mitzuteilen. Dieses gilt z. B., wenn Teile des Gebäudes, an dem ein HFP angebracht ist, oder wenn als TP bestimmte Teile eines Bauwerkes (Hochpunkt) ausgebaut, umgebaut oder abgerissen werden sollen. Gefährdungen erfolgen auch durch Straßen-, Autobahn-, Eisenbahn-, Rohr- und Kabelleitungsbau. Erkennt ein Eigentümer oder Nutzungsberechtigter, dass Vermessungsmarken bereits verlorengegangen, schadhafte, nicht mehr erkennbar oder verändert sind, so hat er auch dieses mitzuteilen.
- Mit dem Erdboden verbundene Vermessungsmarken werden von kreisförmigen **Schutzflächen** umgeben. Der Durchmesser der Schutzfläche beträgt 2 m, d. h., halten Sie bei Ihren Arbeiten mindestens 1 m Abstand vom Festpunkt! Zusätzlich werden diese Vermessungsmarken in den meisten Fällen durch rot-weiße Schutzsäulen oder Schutzbügel, die ca. 1 m neben der Vermessungsmarke stehen, kenntlich gemacht.
- Für **unmittelbare Vermögensnachteile**, die dem Eigentümer oder dem Nutzungsberechtigten durch die Duldungspflicht oder die Inanspruchnahme der Schutzfläche entstehen, kann eine angemessene Entschädigung in Geld gefordert werden. Der Entschädigungsanspruch verjährt in einem Jahr, die Verjährung beginnt mit dem Ablauf des Jahres, in dem der Schaden entstanden ist.
- **Ordnungswidrig** handelt, wer vorsätzlich oder fahrlässig das Betreten oder Befahren von Grundstücken oder baulichen Anlagen für zulässige Vermessungsarbeiten behindert, unbefugt Vermessungsmarken (z. B. Pfeiler oder Bolzen) einbringt, verändert oder entfernt, ihren festen Stand oder ihre Erkennbarkeit oder ihre Verwendbarkeit gefährdet oder ihre Schutzflächen überbaut, abträgt oder verändert. Die Ordnungswidrigkeit kann mit einer Geldbuße bis zu 5000 € geahndet werden.
- **Eigentümer oder Nutzungsberechtigte** können zur Zahlung von **Wiederherstellungskosten** herangezogen werden, wenn durch ihre Schuld oder durch die Schuld eines Beauftragten eine Vermessungsmarke entfernt, verändert oder beschädigt worden ist. Eigentümern, Pächtern oder anderen Nutzungsberechtigten wird daher empfohlen, in ihrem eigenen Interesse die Punkte so kenntlich zu machen (z. B. durch Pfähle), dass sie jederzeit als Hindernis für Landmaschinen oder andere Fahrzeuge erkannt werden können. Die mit der Feldbestellung beauftragten Personen sind anzuhalten, die Vermessungsmarken zu beachten.

Dieses Merkblatt ist aufzubewahren und beim Verkauf oder bei der Verpachtung des Flurstücks, auf dem der GGP, BFP, TP, OP, HFP oder SFP liegt, an den Erwerber oder Nutzungsberechtigten weiterzugeben.

Fragen beantwortet jederzeit die **zuständige untere Vermessungs- und Geoinformationsbehörde** oder das

Landesamt für innere Verwaltung Mecklenburg-Vorpommern Amt für Geoinformation, Vermessungs- und Katasterwesen
Lübecker Straße 289 19059 Schwerin
Telefon 0385 588-56312 oder 588-56267 Telefax 0385 588-56905 oder 588-48256260
E-Mail: Raumbezug@laiv-mv.de
Internet: <http://www.lverma-mv.de>

Herausgeber:

© Landesamt für innere Verwaltung Mecklenburg-Vorpommern
Amt für Geoinformation, Vermessungs- und Katasterwesen
Stand: März 2014

Druck:

Landesamt für innere Verwaltung
Mecklenburg-Vorpommern
Lübecker Straße 287, 19059 Schwerin

Festlegungsarten der Festpunkte der geodätischen Lage-, Höhen- und Schwerenetze




TP Granitpfeiler 16 cm x 16 cm mit Schutzsignal und Schutzsäulen



OP Granitpfeiler 16 cm x 16 cm mit Schutzsäule



HFP Granitpfeiler 25 cm x 25 cm mit seitlichem Bolzen und Stahlenschutzbügel

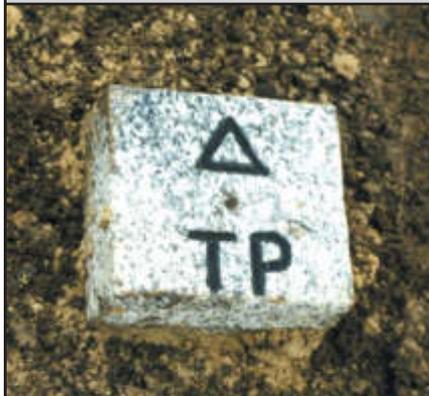

BFP/TP Granitpfeiler 16 cm x 16 cm (auch bodengleich)*



Hochpunkt (Turm Knopf u. a.)



HFP Mauerbolzen (Ø 2 cm bis 5,5 cm) oder Höhenmarke



GGP Granitpfeiler 30 cm x 30 cm* oder 50 cm x 50 cm*



Markstein Granitpfeiler 16 cm x 16 cm mit „NP“



TP (Meckl.) Steinpfeiler bis 35 cm x 35 cm (auch mit Keramikbolzen)*



SFP Messingbolzen Ø 3 cm



SFP Granitplatte 60 cm x 60 cm oder 80 cm x 80 cm

* Oft mit Schutzsäule(n) oder Stahlenschutzbügel



Landesforstanstalt

BAUKONZEPT
architekten + ingenieure
Mecklenburg-Vorpommern
Der Vorstand



13. JUNI 2023

B 787

Forstamt Neubrandenburg • Oelmühlenstraße 3 • 17033 Neubrandenburg

Baukonzept Neubrandenburg GmbH
Gerstenstr. 09
17034 Neubrandenburg

Forstamt Neubrandenburg

Bearbeitet von: Frau H.Schülke

Telefon: 0395 569184-13
Fax: 03994 235-407
E-Mail: Helvi.Schuelke@lfoa-mv.de

Aktenzeichen: FoA07-SB1/744.382
(bitte bei Schriftverkehr angeben)

Neubrandenburg, den 09.06.2023

Bebauungsplan Nr.38 „Photovoltaik an der FIM – Schwarzer Weg“ der Gemeinde Friedland

hier: Stellungnahme der Forstbehörde

Sehr geehrter Herr Meißner ,

im Auftrag des Vorstandes der Landesforstanstalt Mecklenburg-Vorpommern nehme ich zu dem o.g. Bauantrag im Zuständigkeitsbereich des Forstamtes Neubrandenburg für den Geltungsbereich des Landeswaldgesetz MV (LWaldG Waldgesetz für das Land Mecklenburg-Vorpommern (Landeswaldgesetz - LWaldG) in der Fassung der Bekanntmachung vom 27. Juli 2011 (GVObI. M-V S. 870), das zuletzt durch Artikel 2 des Gesetzes vom 22. Mai 2021 (GVObI. M-V S. 790, 794) geändert worden ist, wie folgt Stellung:

Nach Sichtung der übersandten Unterlagen umfasst die geplante Photovoltaikanlage eine Fläche von ca. 3,7ha. Der Geltungsbereich betrifft Teile der Flurstücke 21/2, 21/12 und 23/1, Flur 9, in der Gemarkung Friedland. Der überplante Geltungsbereich ist nicht bewaldet. Östlich und nördlich grenzt der Vorhabensstandort an die Überreste der Absetzbecken der alten Friedländer Rieselfelder. Im Westen verläuft die Grenze an das Gelände der FMI Friedländer Industrial Minerals GmbH und südöstlich an der Ortsstraße „Schwarzer Weg“.

Auf Grund der ausreichenden weiten Entfernung zu vorhandenen Waldgebieten von ca. 800 Metern und weiter, sind Konflikte durch die geplante Anlage bei der forstlichen Bewirtschaftung nicht erkennbar.

Hinweis:

1. Ich verweise darauf, dass sämtliche Anschluss- und Leitungsverlegungen für den Betrieb von Photovoltaikanlagen außerhalb des Wurzel- und Traufbereichs von Waldflächen zu erfolgen haben.
2. Gleiches gilt für die Errichtung aller erforderlichen Nebenanlagen, Wechselrichter, Trafostationen und für alle Anlagen zur Energiespeicherung und – Verarbeitung sowie Einspeisepunkten in das öffentliche Netz.


Vorstand: Manfred Baum
Landesforstanstalt
Mecklenburg-Vorpommern
Fritz - Reuter - Platz 9
17139 Malchin

Telefon: 03994 235-0
Telefax: 03994 235-400
E-Mail: zentrale@lfoa-mv.de
Internet: www.wald-mv.de

Bank: Deutsche Bundesbank
BIC: MARKDEF1150
IBAN: DE87 1500 0000 0015 0015 30
Steuernummer: 079/133/80058
Amtsgericht Neubrandenburg HRA 2883

Durch unsere Behörde wird unter Einhaltung und Beachtung der gegebenen Hinweise, das Einvernehmen zum Bebauungsplan Nr. 38 „Photovoltaik an der FIM – Schwarzer Weg“ der Gemeinde Friedland erteilt

Mit freundlichen Grüßen
Im Auftrag

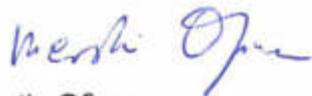

Kerstin Ofiara
Forstamtsleiter

**Landesamt für zentrale Aufgaben und Technik
der Polizei, Brand- und Katastrophenschutz
Mecklenburg-Vorpommern
Abteilung 3**



LPBK M-V, Postfach 19048 Schwerin

BAUKONZEPT Neubrandenburg GmbH
Gerstenstr. 9
17034 Neubrandenburg

bearbeitet von: Frau Thiemann-Groß
Telefon: 0385 / 2070-2800
Telefax: 0385 / 2070-2198
E-Mail: abteilung3@lpbk-mv.de
Aktenzeichen: LPBK-Abt3-TÖB-**3235-2023**

Schwerin, 2. Juni 2023

Stellungnahme als Träger öffentlicher Belange

301049_Bebauungsplan Nr. 38 "Photovoltaik an der FIM – Schwarzer Weg" der Stadt Friedland

Ihre Anfrage vom 01.06.2023; Ihr Zeichen:

Sehr geehrte Damen und Herren,

zu dem im Bezug stehenden Vorhaben baten Sie das Landesamt für zentrale Aufgaben und Technik der Polizei, Brand- und Katastrophenschutz Mecklenburg-Vorpommern (LPBK M-V) um Stellungnahme als Träger öffentlicher Belange.

Aufgrund des örtlich begrenzten Umfangs Ihrer Maßnahme und fehlender Landesrelevanz ist das LPBK M-V als obere Landesbehörde nicht zuständig.

Bitte wenden Sie sich bezüglich der öffentlichen Belange Brand- und Katastrophenschutz an den als untere Verwaltungsstufe **örtlich zuständigen Landkreis bzw. zuständige kreisfreie Stadt**.

Außerhalb der öffentlichen Belange wird darauf hingewiesen, dass in Mecklenburg-Vorpommern Munitionsfunde nicht auszuschließen sind.

Gemäß § 52 LBauO ist der Bauherr für die Einhaltung der öffentlich-rechtlichen Vorschriften verantwortlich.

Insbesondere wird auf die allgemeinen Pflichten als Bauherr hingewiesen, Gefährdungen für auf der Baustelle arbeitende Personen so weit wie möglich auszuschließen. Dazu kann auch die Pflicht gehören, vor Baubeginn Erkundungen über eine mögliche Kampfmittelbelastung des Baufeldes einzuholen.

Konkrete und aktuelle Angaben über die Kampfmittelbelastung (*Kampfmittelbelastungsauskunft*) der in Rede stehenden Fläche erhalten Sie gebührenpflichtig beim Munitionsbergungsdienst des LPBK M-V.

Postanschrift:

LPBK M-V
Postfach

19048 Schwerin

Hausanschrift:

LPBK M-V
Graf-Yorck-Straße 6

19061 Schwerin

Telefon: +49 385 2070 -0
Telefax: +49 385 2070 -2198
E-Mail: abteilung3@lpbk-mv.de
Internet: www.brand-kats-mv.de
Internet: www.polizei.mvnet.de

Auf unserer Homepage www.brand-kats-mv.de finden Sie unter „Munitionsbergungsdienst“ das Antragsformular sowie ein Merkblatt über die notwendigen Angaben.
Ein entsprechendes Auskunftsersuchen wird rechtzeitig vor Bauausführung empfohlen.

Ich bitte Sie in Zukunft diese Hinweise zu beachten.

Mit freundlichen Grüßen
im Auftrag

gez. Cornelia Thiemann-Groß
(elektronisch versandt, gültig ohne Unterschrift)



E.DIS Netz GmbH Holländer Gang 1 17087 Altentreptow

LAO Ingenieurgesellschaft mbH
Team LAO
Hermann-Steinhäuser-Straße 43

63065 Offenbach am Main

E.DIS Netz GmbH

MB Altentreptow
Holländer Gang 1
17087 Altentreptow
www.e-dis-netz.de

T +49 3961-22913013

EDI_Betrieb_Altentreptow@e-dis.de

Altentreptow, den 02.06.2023

Spartenauskunft: 0848165-EDIS in Friedland, Stadt Schwarzer Weg 2

Anfragegrund: Planung

Projektname:

Erstellt am: 02.06.2023

Projektzusatz:

Sehr geehrte Damen und Herren,

anbei übersenden wir Ihnen die gewünschte Spartenauskunft.

Im Bereich Ihrer Spartenanfrage befinden sich keine Versorgungsanlagen der E.DIS Netz GmbH.

Das rot umrandete Gebiet auf den Plänen stellt den Anfragebereich dar.

Folgende Planauszüge und sonstige Dokumente wurden übergeben:

Sparte	Spartenpläne ausgegeben	Sicherheitsrel. Einbauten	Sperrflächen	Leerauskunft
Gas:	<input type="checkbox"/>	<input type="checkbox"/>	<input type="checkbox"/>	<input checked="" type="checkbox"/>
Strom-BEL:	<input type="checkbox"/>	<input type="checkbox"/>	<input type="checkbox"/>	<input checked="" type="checkbox"/>
Strom-NS:	<input type="checkbox"/>	<input type="checkbox"/>	<input type="checkbox"/>	<input checked="" type="checkbox"/>
Strom-MS:	<input type="checkbox"/>	<input type="checkbox"/>	<input type="checkbox"/>	<input checked="" type="checkbox"/>
Strom-HS:	<input type="checkbox"/>	<input type="checkbox"/>	<input type="checkbox"/>	<input checked="" type="checkbox"/>
Telekommunikation:	<input type="checkbox"/>	<input type="checkbox"/>	<input type="checkbox"/>	<input checked="" type="checkbox"/>
Fernwärme:	<input type="checkbox"/>	<input type="checkbox"/>	<input type="checkbox"/>	<input checked="" type="checkbox"/>
Dokumente				
Indexplan:	<input checked="" type="checkbox"/>	Vermessungsdaten:		<input type="checkbox"/>
Gesamtmedienplan:	<input checked="" type="checkbox"/>	Merkblatt zum Schutz der Verteilungsanlagen:		<input checked="" type="checkbox"/>
Skizze:	<input type="checkbox"/>			

Bitte beachten Sie hierzu die Bestätigung über erfolgte Planauskunft / Einweisung, insbesondere die Informationen zu 'Örtliche Einweisung / Ansprechpartner' auf Seite 3, die 'Besonderen Hinweise' auf Seite 4, das Merkblatt zum Schutz der Verteilungsanlagen und die beigefügten Pläne.

Geschäftsführung:
Stefan Blache
Andreas John
Michael Kaiser

Sitz: Fürstenwalde/Spree
Amtsgericht Frankfurt (Oder)
HRB 16068
St.Nr. 061 108 06416
Ust.Id. DE285351013
Gläubiger Id: DE62ZZZ00000175587

Deutsche Bank AG
Fürstenwalde/Spree
IBAN DE75 1207 0000 0254 5515 00
BIC DEUTDE33HAN33

Commerzbank AG
Fürstenwalde/Spree
IBAN DE52 1704 0000 0650 7115 00
BIC COBADE33HAN33

Freundliche Grüße
E.DIS Netz GmbH
MB Altentreptow

Dieses Schreiben wurde maschinell erstellt und ist auch ohne Unterschrift gültig.



Bestätigung über erfolgte Planausgabe / Einweisung

Achtung:

Arbeiten in der Nähe von Strom- und Gasverteilungsanlagen sind mit Lebensgefahr verbunden!!

Für das Bauvorhaben 0848165-EDIS, Friedland, Stadt Schwarzer Weg 2
genaue Bezeichnung: Ort, Straße, Hausnummer, bzw. Leitungsabschnitt oder zwischen Hausnummern

Planung, Sonstiges
auszuführende Arbeiten voraussichtlicher Beginn der Arbeiten

wurde Herr/Frau Team LAO Tel.: 069247457210 /

Beauftragter der Firma LAO Ingenieurgesellschaft mbH

Anschrift 63065 Offenbach am Main, Hermann-Steinhäuser-Straße 43
Ort, Straße, Hausnummer

über den Gefährdungsbereich nachstehender Verteilungsanlagen (hierzu gehören z. B. Rohrleitungen, Stationen, elektrische Freileitungen und Kabel, Armaturen, Anlagen für den Kathodenschutz, Steuer - und Messkabel, Erdungsanlagen u. a.) im Baustellenbereich eingewiesen.

Auskünfte über Verteilungsanlagen, die sich nicht im Eigentum des Netzbetreibers befinden, müssen bei den zuständigen Netzbetreibern (Übertragungsnetzbetreiber, Stadtwerke, Wasserzweckverbände, private Eigentümer, ...) eingeholt werden.

Eventuell kann die Gemeinde über weitere Versorgungsträger Auskunft erteilen.

Die Einweisung erfolgte mittels Aushändigung von Plänen (mit Übergabedatum).

Die Weitergabe an Dritte ist nicht erlaubt!

Für die Lagerichtigkeit der in den ausgegebenen Plänen eingezeichneten Anlagen, Kabel, Rohrleitungen und Neben-/Hilfseinrichtungen, insbesondere für Maßangaben, übernimmt der Netzbetreiber keine Gewähr.

Bei Arbeiten im Gefährdungsbereich (Nieder- und Mittelspannung 2m, Hochspannung 6m) von Verteilungsanlagen ist der genaue Verlauf, insbesondere die Tiefe, durch Graben von Suchschlitzen in Handschachtung oder in leitungsschonender Arbeitstechnik, wie z.B. der Einsatz eines Saugbaggers, festzustellen.

Bei Unklarheiten ist in jedem Fall Kontakt mit dem zuständigen Kundencenter/Standort des Netzbetreibers aufzunehmen.

Außerdem sind die Informationen zu "**Örtliche Einweisung / Ansprechpartner**" (Seite 3), die "**Besonderen Hinweise**" (Seite 4), das "**Merkblatt zum Schutz der Verteilungsanlagen**" sowie die spartenspezifischen Verhaltensregeln besonders zu beachten.

Die übergebenen/empfangenen Pläne sind gut lesbar und entsprechen dem nachgefragten Gebiet.

Die übergebenen/empfangenen Pläne geben den Zustand zum Zeitpunkt der Auskunftserteilung wieder. Es ist darauf zu achten, dass zu Beginn der Bauarbeiten aktuelle Pläne vor Ort vorliegen.

Kontaktadresse /
Meisterbereich E.DIS Netz GmbH, Altentreptow +49 3961-22913013
Telefon

Spartenauskunft: 0848165-EDIS, Friedland, Stadt Schwarzer Weg 2



Örtliche Einweisung / Ansprechpartner

Örtliche Einweisung vor Baubeginn notwendig

Vorgehensweise bei einer örtlichen Einweisung:

Für die Vereinbarung des Einweisungstermins setzen Sie sich bitte mit dem zuständigen Ansprechpartner in Verbindung. Die Durchführung des Einweisungstermins muss auf diesem Formular durch die Unterschrift der E.DIS Netz GmbH und Ihrem Unternehmen bestätigt werden.

Termin durchgeführt am

Unterschrift EDIS Netz GmbH

Unterschrift Unternehmen

Vor Baubeginn ist eine Abstimmung erforderlich

Im Bereich des Vorhabens befinden sich Telekommunikationsanlagen (Rohranlagen/ Kabel) in Planung/ im Bau. Vor Baubeginn ist eine Abstimmung mit der e.discom Telekommunikation GmbH erforderlich. Bitte wenden sie sich an Tel.: +49 331 9080 2490 oder e-mail: disposition@ediscom.net.

Für Rückfragen steht Ihnen gern zur Verfügung:

Standort Altentreptow

Holländer Gang 1

17087 Altentreptow

E-Mail: EDI_Betrieb_Altentreptow@e-dis.de

Stromversorgungsanlagen: +49 3961 2291-3112

Gasversorgungsanlagen: +49 3961 2291-3013

Kommunikationsanlagen: +49 331 9080 3000

Hochspannungsanlagen: +49399828222123 +49396122912321

(wenn nicht erreichbar: bitte folgende Nummer kontaktieren: +49 3361 7332333)

Vor dem Beginn der Arbeiten, muss eine weitere Auskunft bei der E.DIS Netz GmbH eingeholt werden, falls irgendeine Ungewissheit hinsichtlich der Leitungsführung besteht oder die Arbeiten nicht umgehend ausgeführt werden. Übergebene Bestandspläne bzw. Kopien dieser sowie diese "Bestandsplan-Auskunft" müssen bei der bauausführenden Firma vor Ort vorliegen.

Spartenauskunft: 0848165-EDIS, Friedland, Stadt Schwarzer Weg 2




Weitere besondere Hinweise:

Altentreptow, den 02.06.2023

Ort, Datum

Spartenauskunft: 0848165-EDIS, Friedland, Stadt Schwarzer Weg 2


4/4

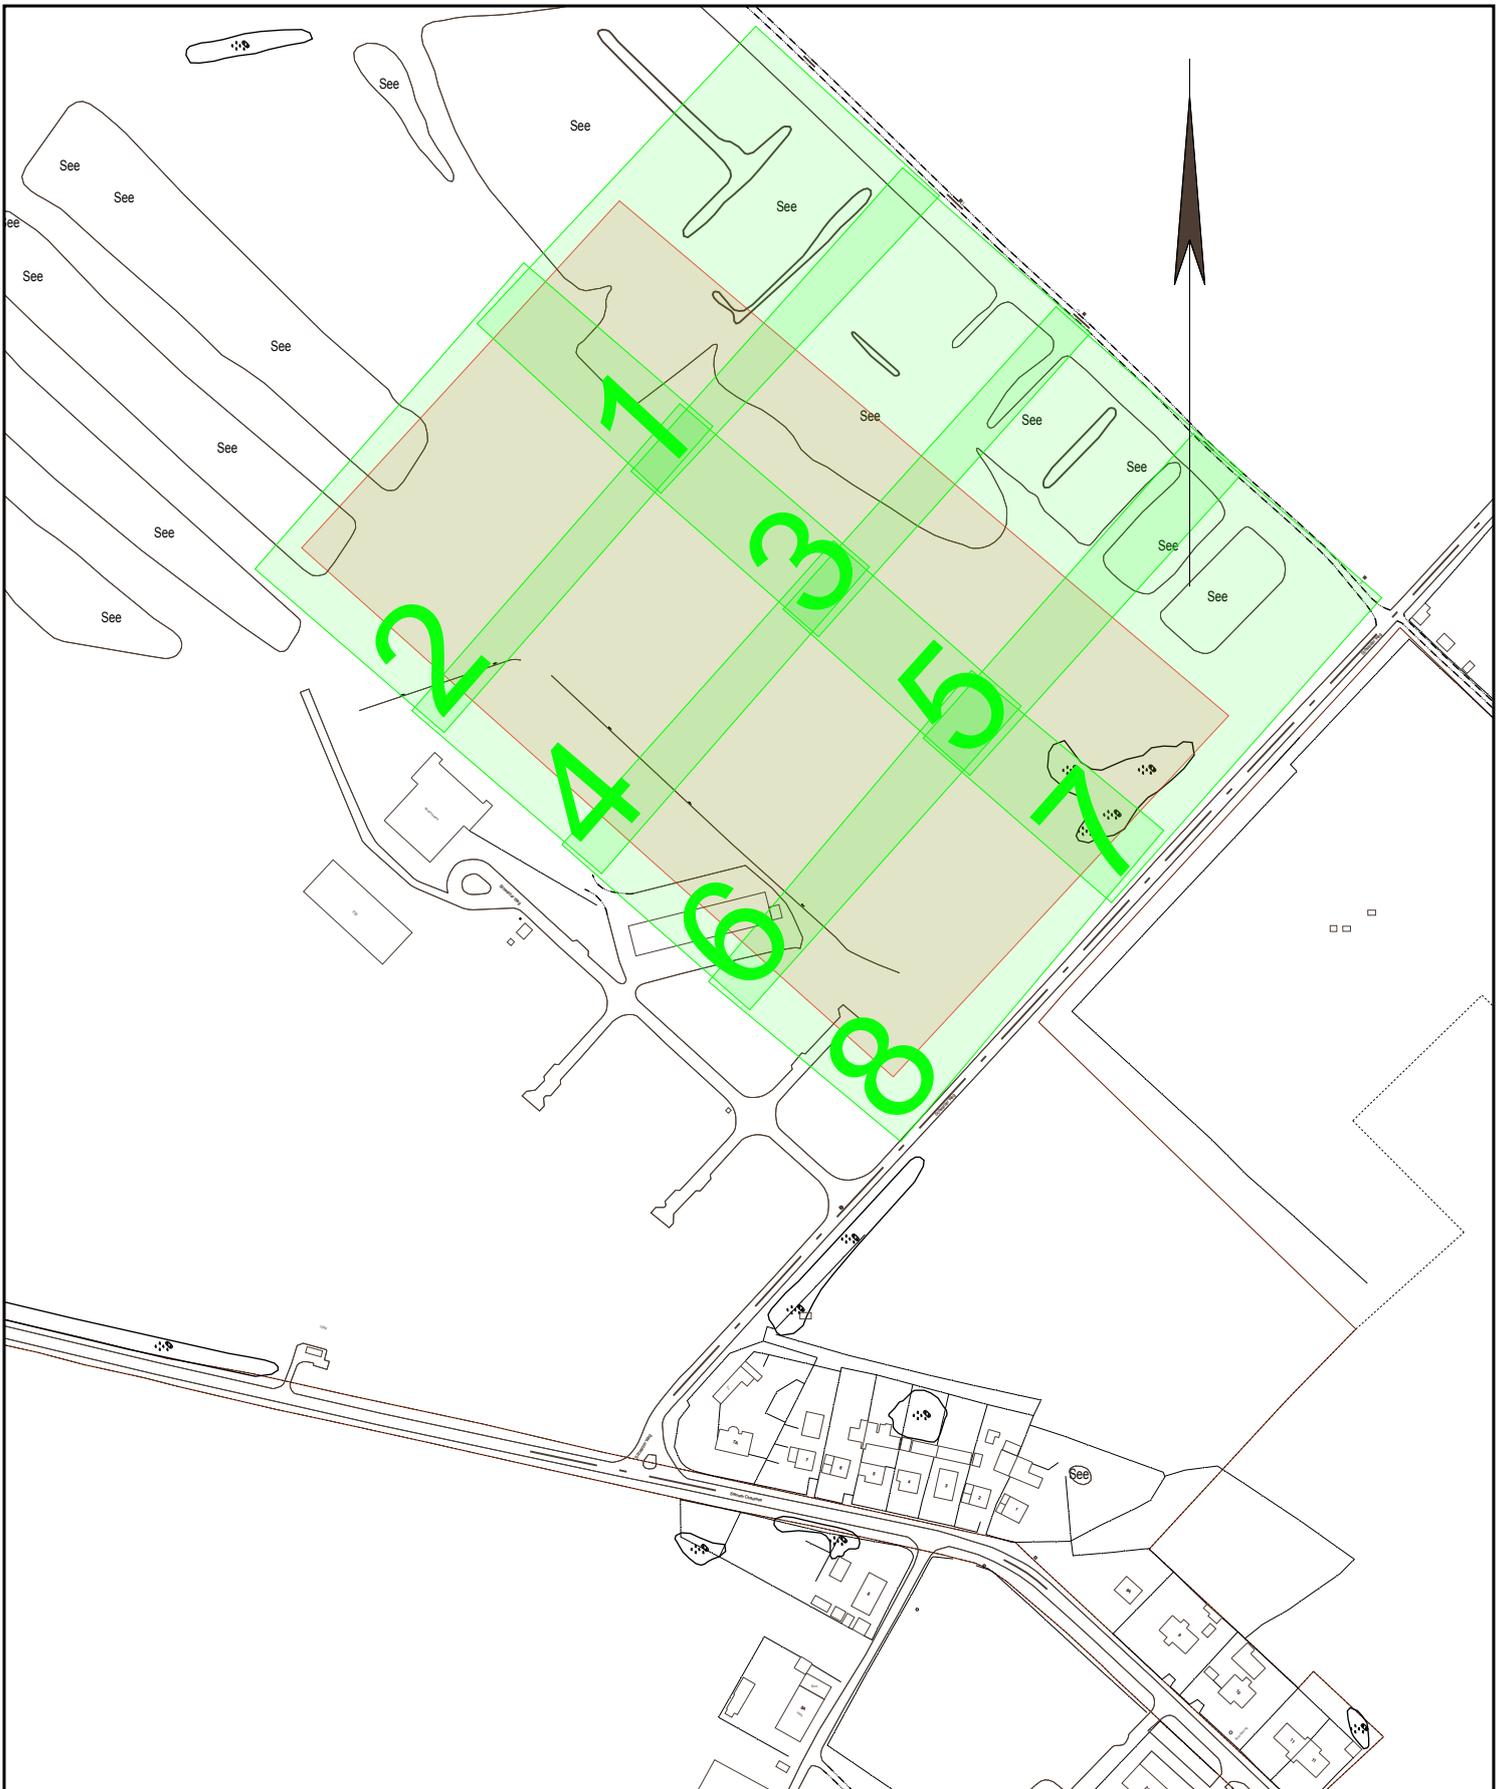


Die Karte ist Eigentum der E.DIS Netz GmbH.
Sie ist nur für den internen Verwendungszweck zu nutzen
und muss datensicher entsorgt werden.
Nachdruck oder Vervielfältigung nur mit Genehmigung des Eigentümers.
1:3696

<p>Kartenname: Index</p> <p>Anfragenummer: 0848165-EDIS</p> <p>Plannummer:</p> <p>zuständig: MB Altentreptow</p> <p>Ausgabedatum: 02.06.2023</p>	<p>Ort/Ortsteil: Friedland, Stadt</p> <p>Straße: Schwarzer Weg 2</p>
--	--

- Farblegende**
- Strom-HS
 - Strom-MS
 - Strom-NS
 - Fernmelde
 - Gas-HD
 - Gas-MD
 - Gas-ND
 - Straßenbel.

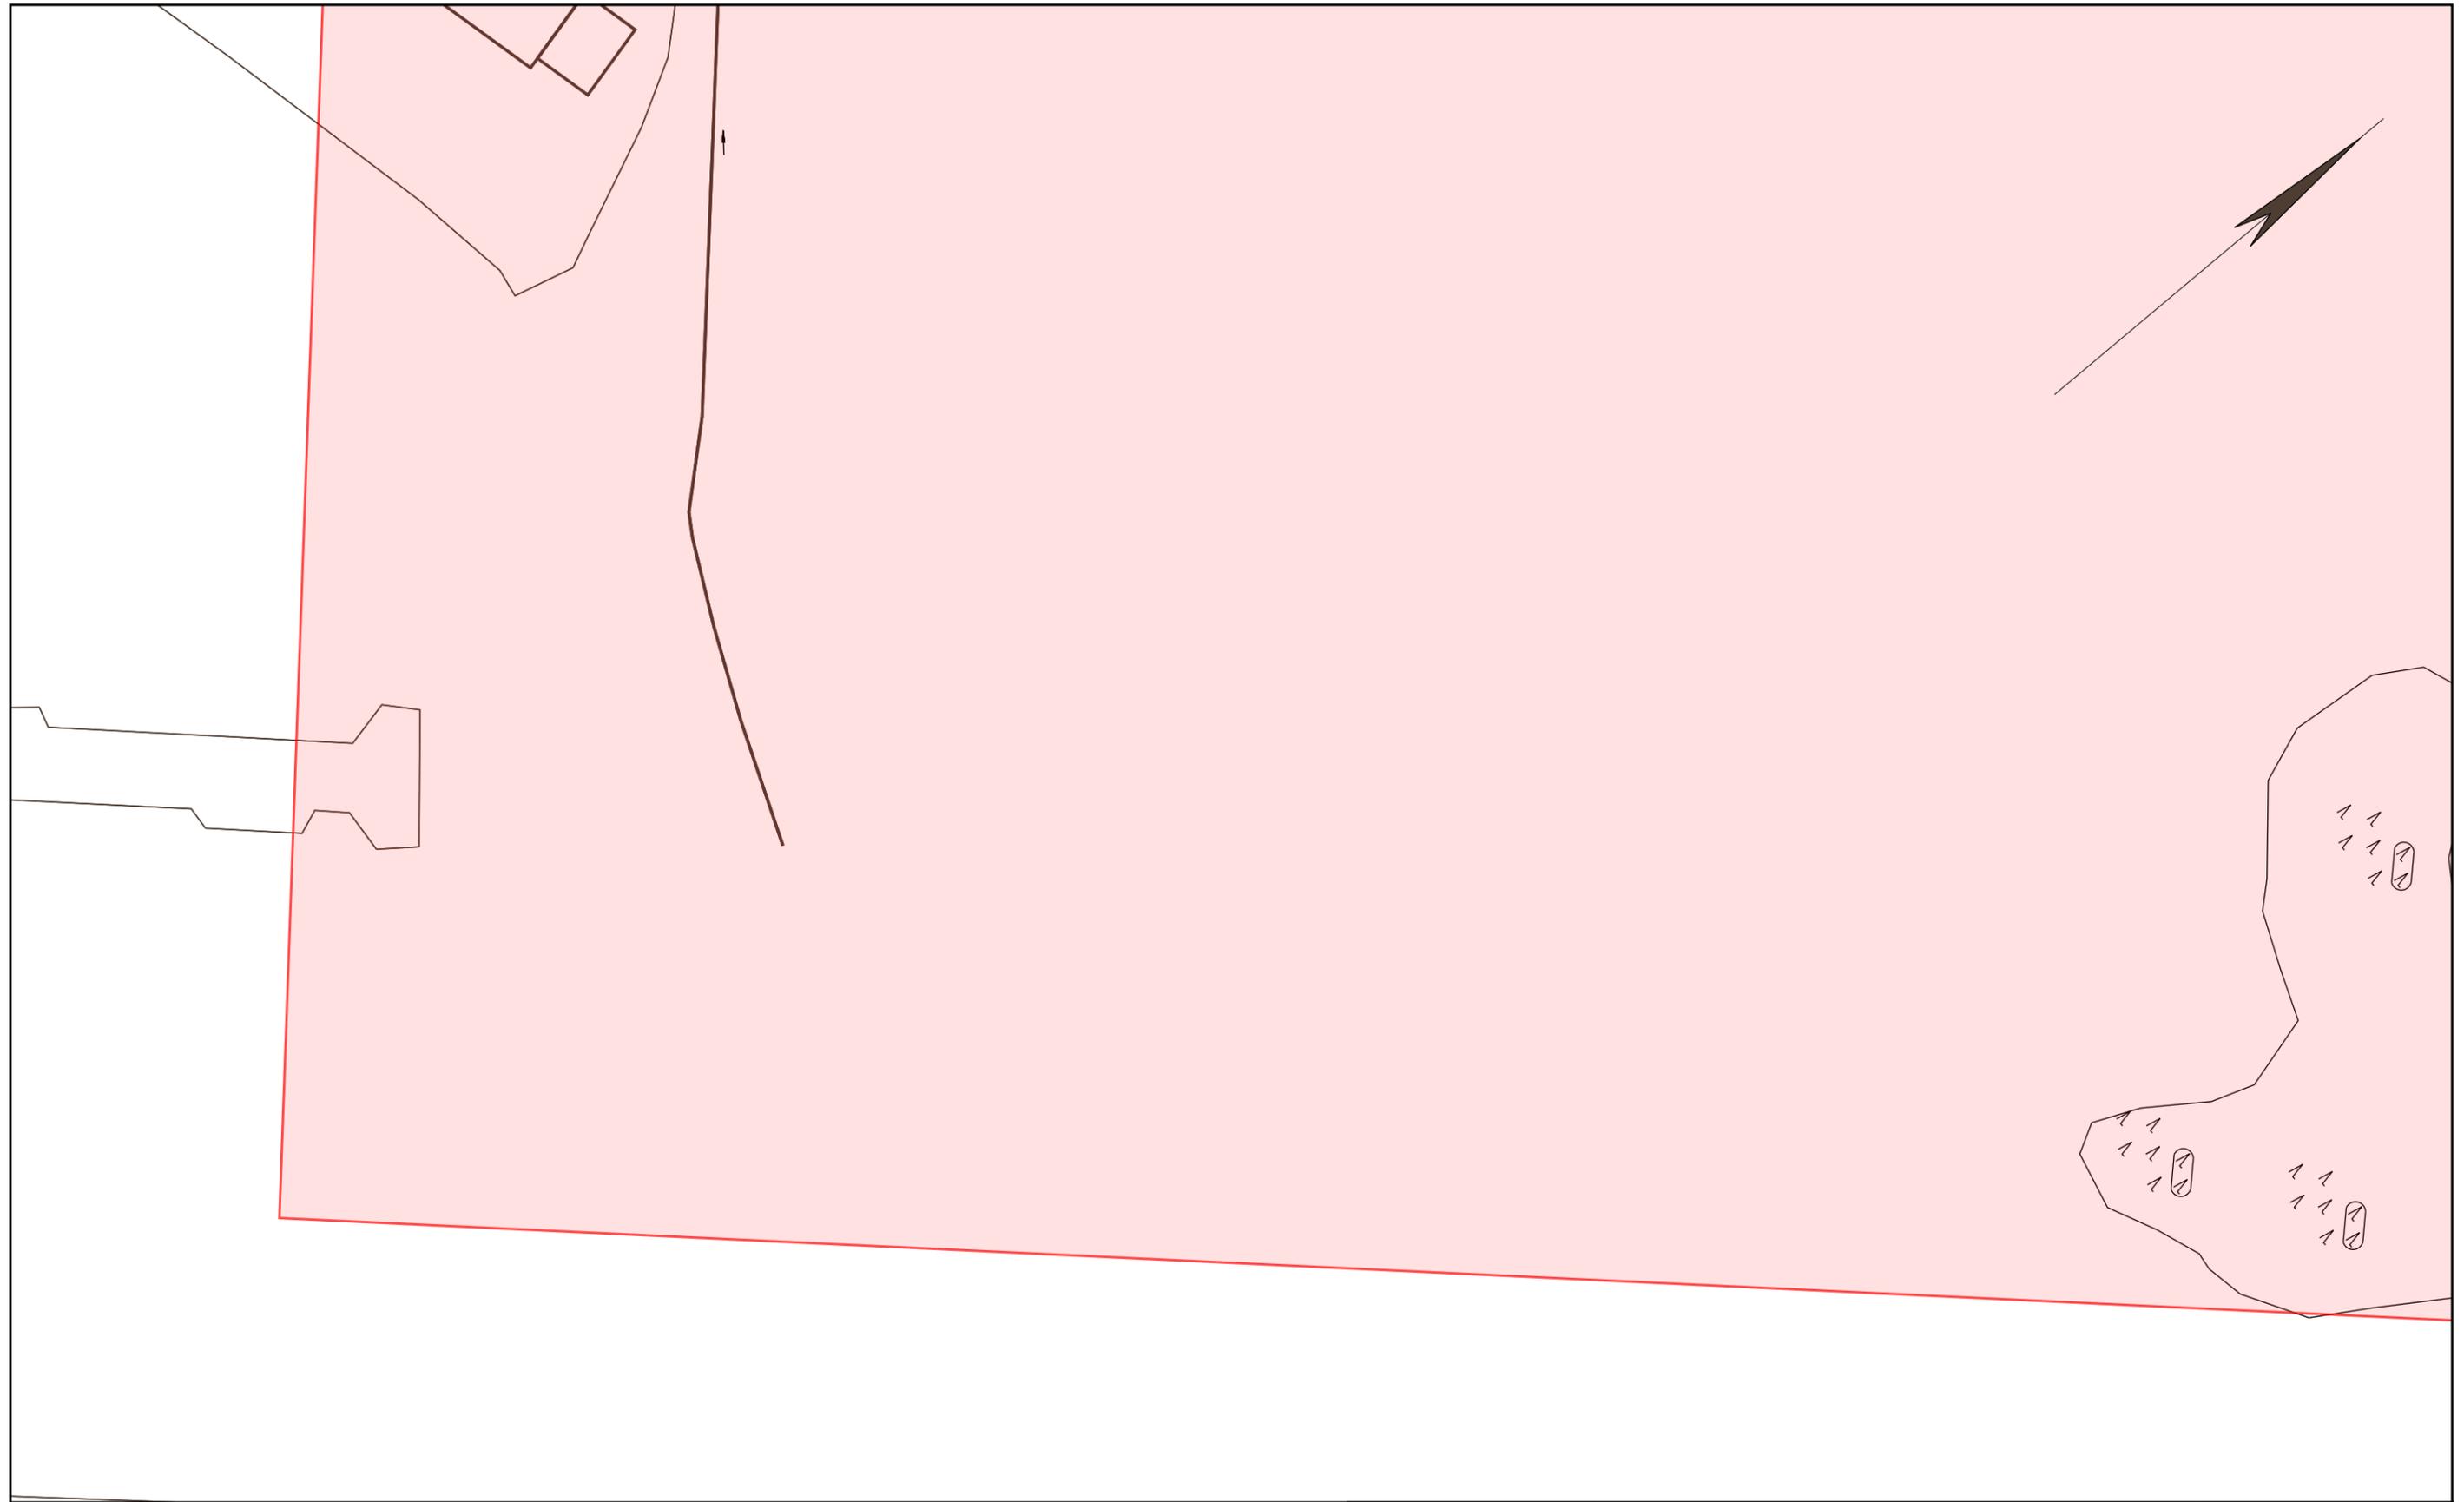


Die Karte ist Eigentum der E.DIS Netz GmbH.
 Sie ist nur für den internen Verwendungszweck zu nutzen
 und muss datensicher entsorgt werden.
 Nachdruck oder Vervielfältigung nur mit Genehmigung des Eigentümers.

1:500

Kartenname: Gesamtmedienplan
 Anfragenummer: 0848165-EDIS
 Plannummer: 8
 zuständig: MB Altentreptow
 Ausgabedatum: 02.06.2023

Ort/Ortsteil: Friedland, Stadt
 Straße: Schwarzer Weg 2

- Farblegende**
- Strom-HS
 - Strom-MS
 - Strom-NS
 - Fernmelde
 - Gas-HD
 - Gas-MD
 - Gas-ND
 - Straßenbel.

 


Die Karte ist Eigentum der E.DIS Netz GmbH.
 Sie ist nur für den internen Verwendungszweck zu nutzen
 und muss datensicher entsorgt werden.
 Nachdruck oder Vervielfältigung nur mit Genehmigung des Eigentümers.

1:500

Kartenname: Gesamtmedienplan
 Anfragenummer: 0848165-EDIS
 Plannummer: 4
 zuständig: MB Altentreptow
 Ausgabedatum: 02.06.2023

Ort/Ortsteil: Friedland, Stadt
 Straße: Schwarzer Weg 2

- Farblegende**
- Strom-HS
 - Strom-MS
 - Strom-NS
 - Fernmelde
 - Gas-HD
 - Gas-MD
 - Gas-ND
 - Straßenbel.

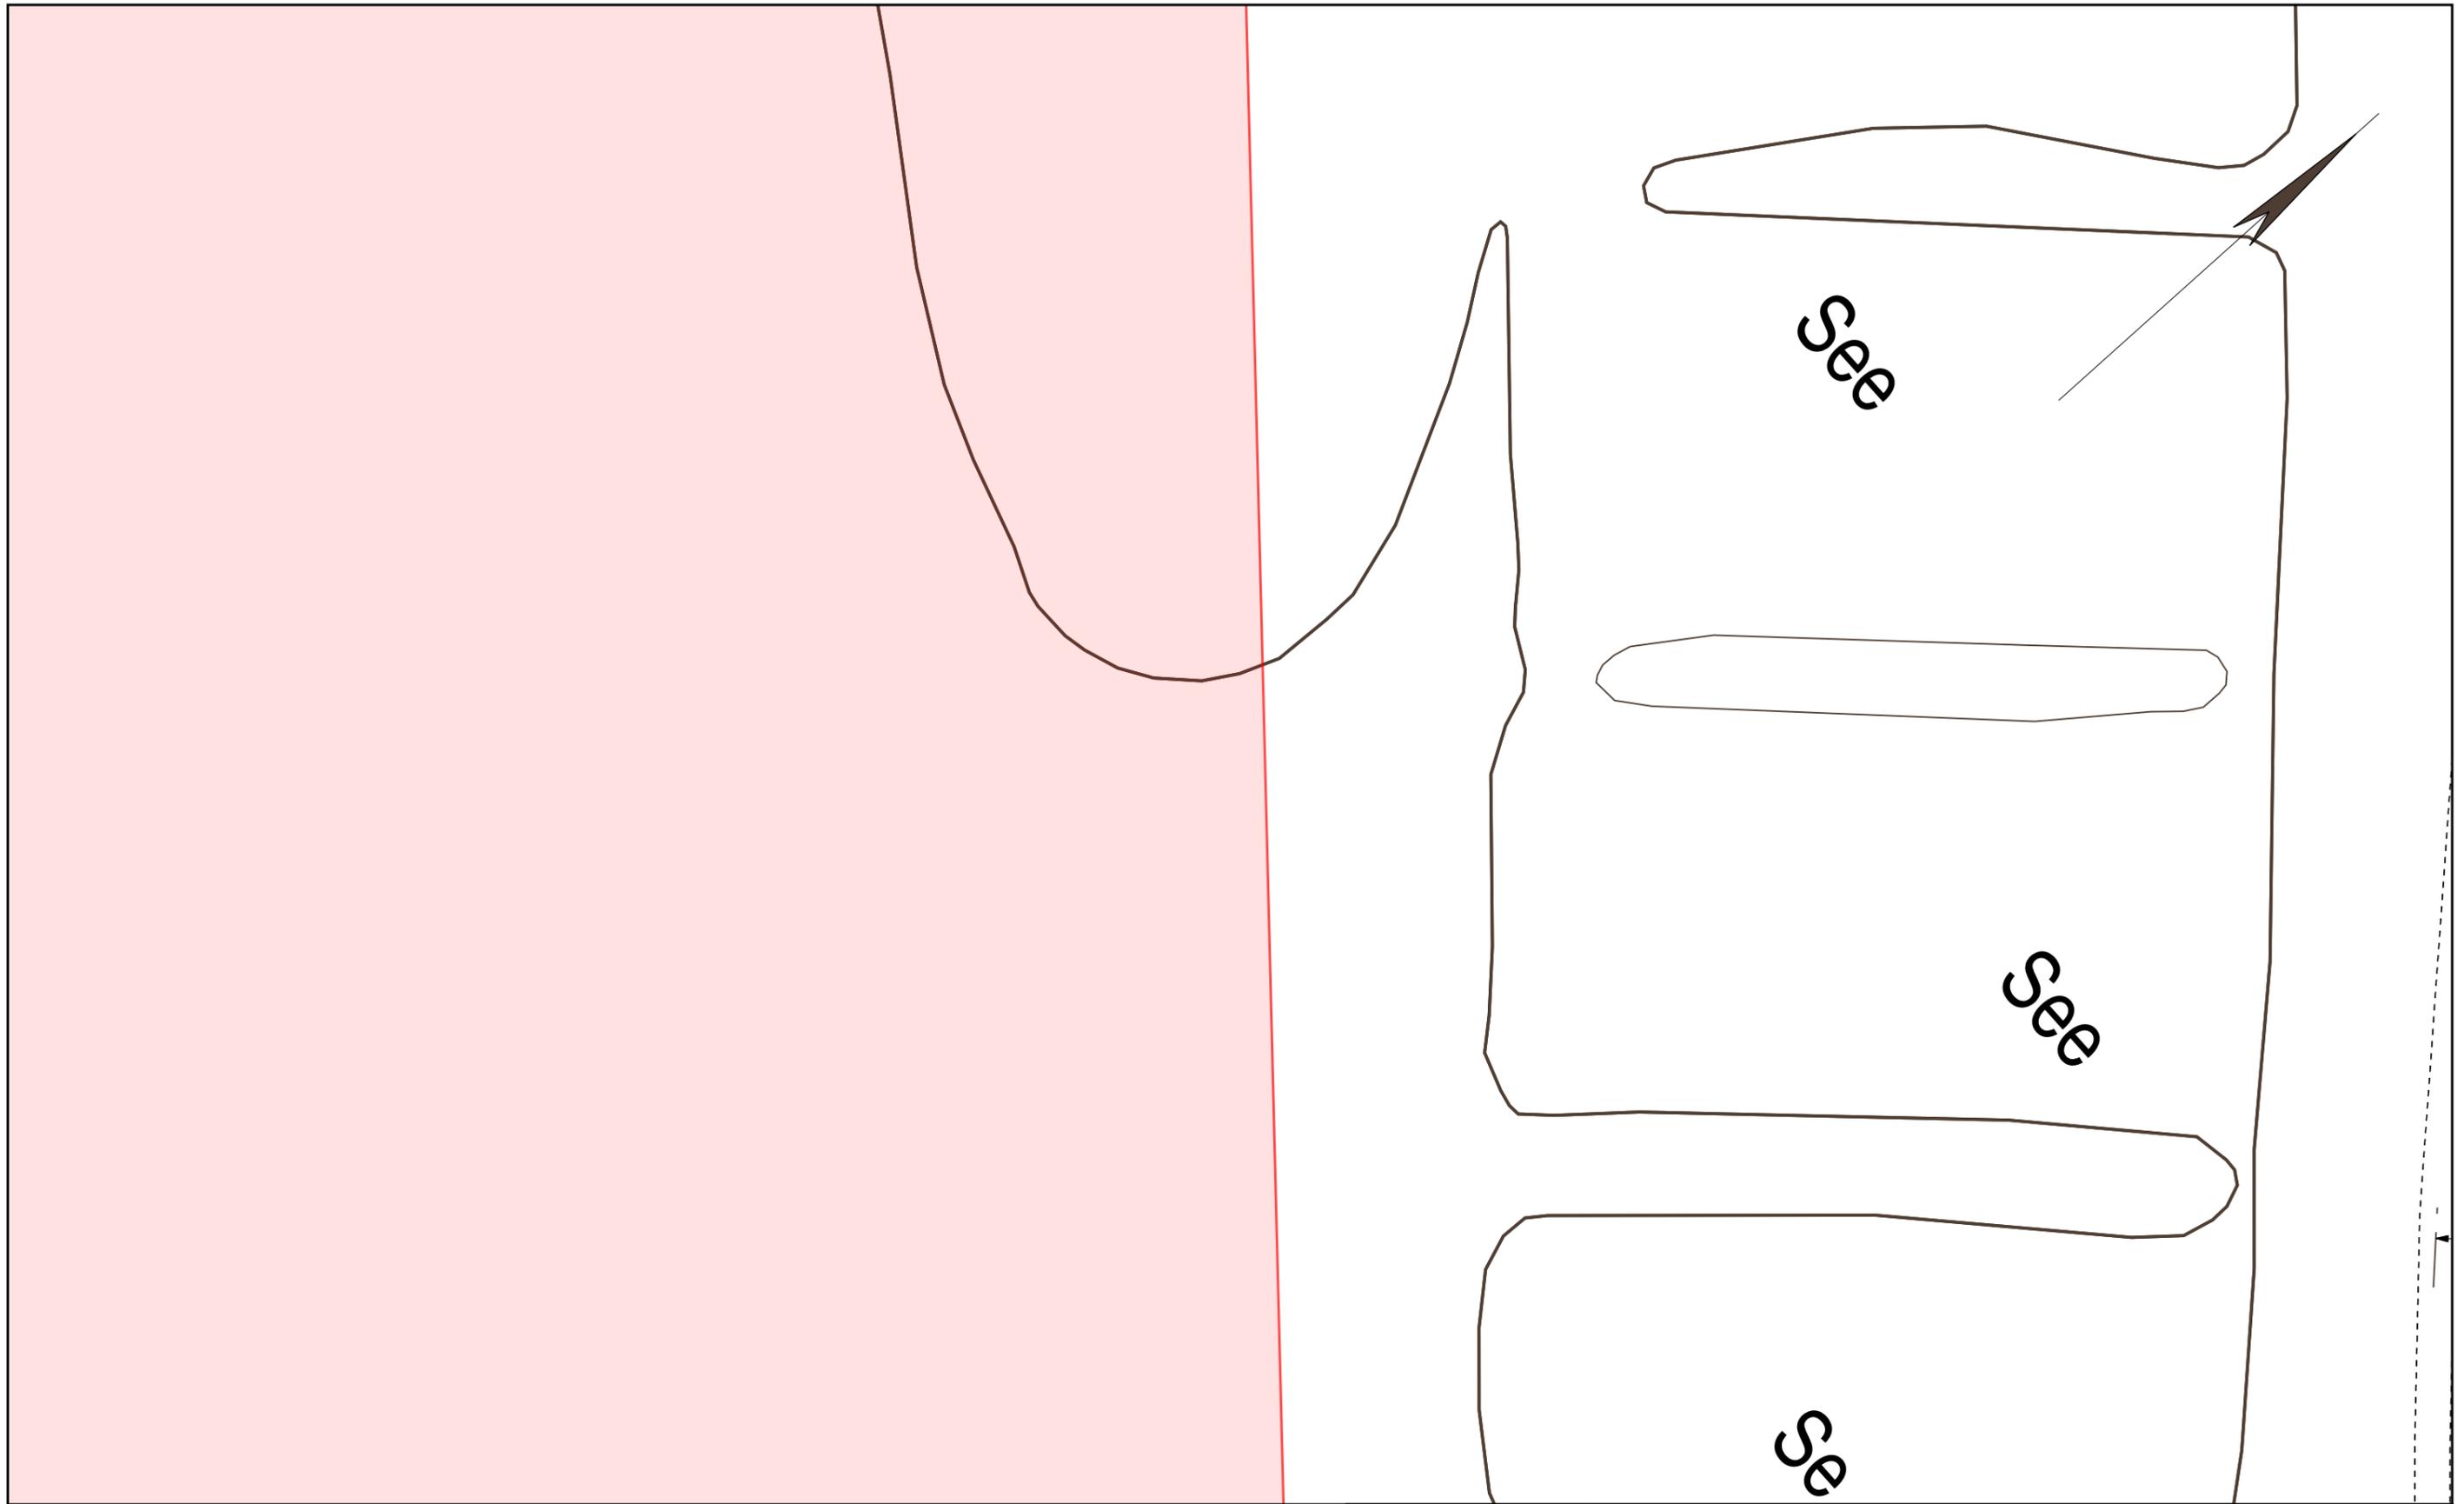


Die Karte ist Eigentum der E.DIS Netz GmbH.
 Sie ist nur für den internen Verwendungszweck zu nutzen
 und muss datensicher entsorgt werden.
 Nachdruck oder Vervielfältigung nur mit Genehmigung des Eigentümers.

1:500

Kartenname: Gesamtmedienplan
 Anfragenummer: 0848165-EDIS
 Plannummer: 5
 zuständig: MB Altentreptow
 Ausgabedatum: 02.06.2023

Ort/Ortsteil: Friedland, Stadt
 Straße: Schwarzer Weg 2

- Farblegende**
- Strom-HS
 - Strom-MS
 - Strom-NS
 - Fernmelde
 - Gas-HD
 - Gas-MD
 - Gas-ND
 - Straßenbel.

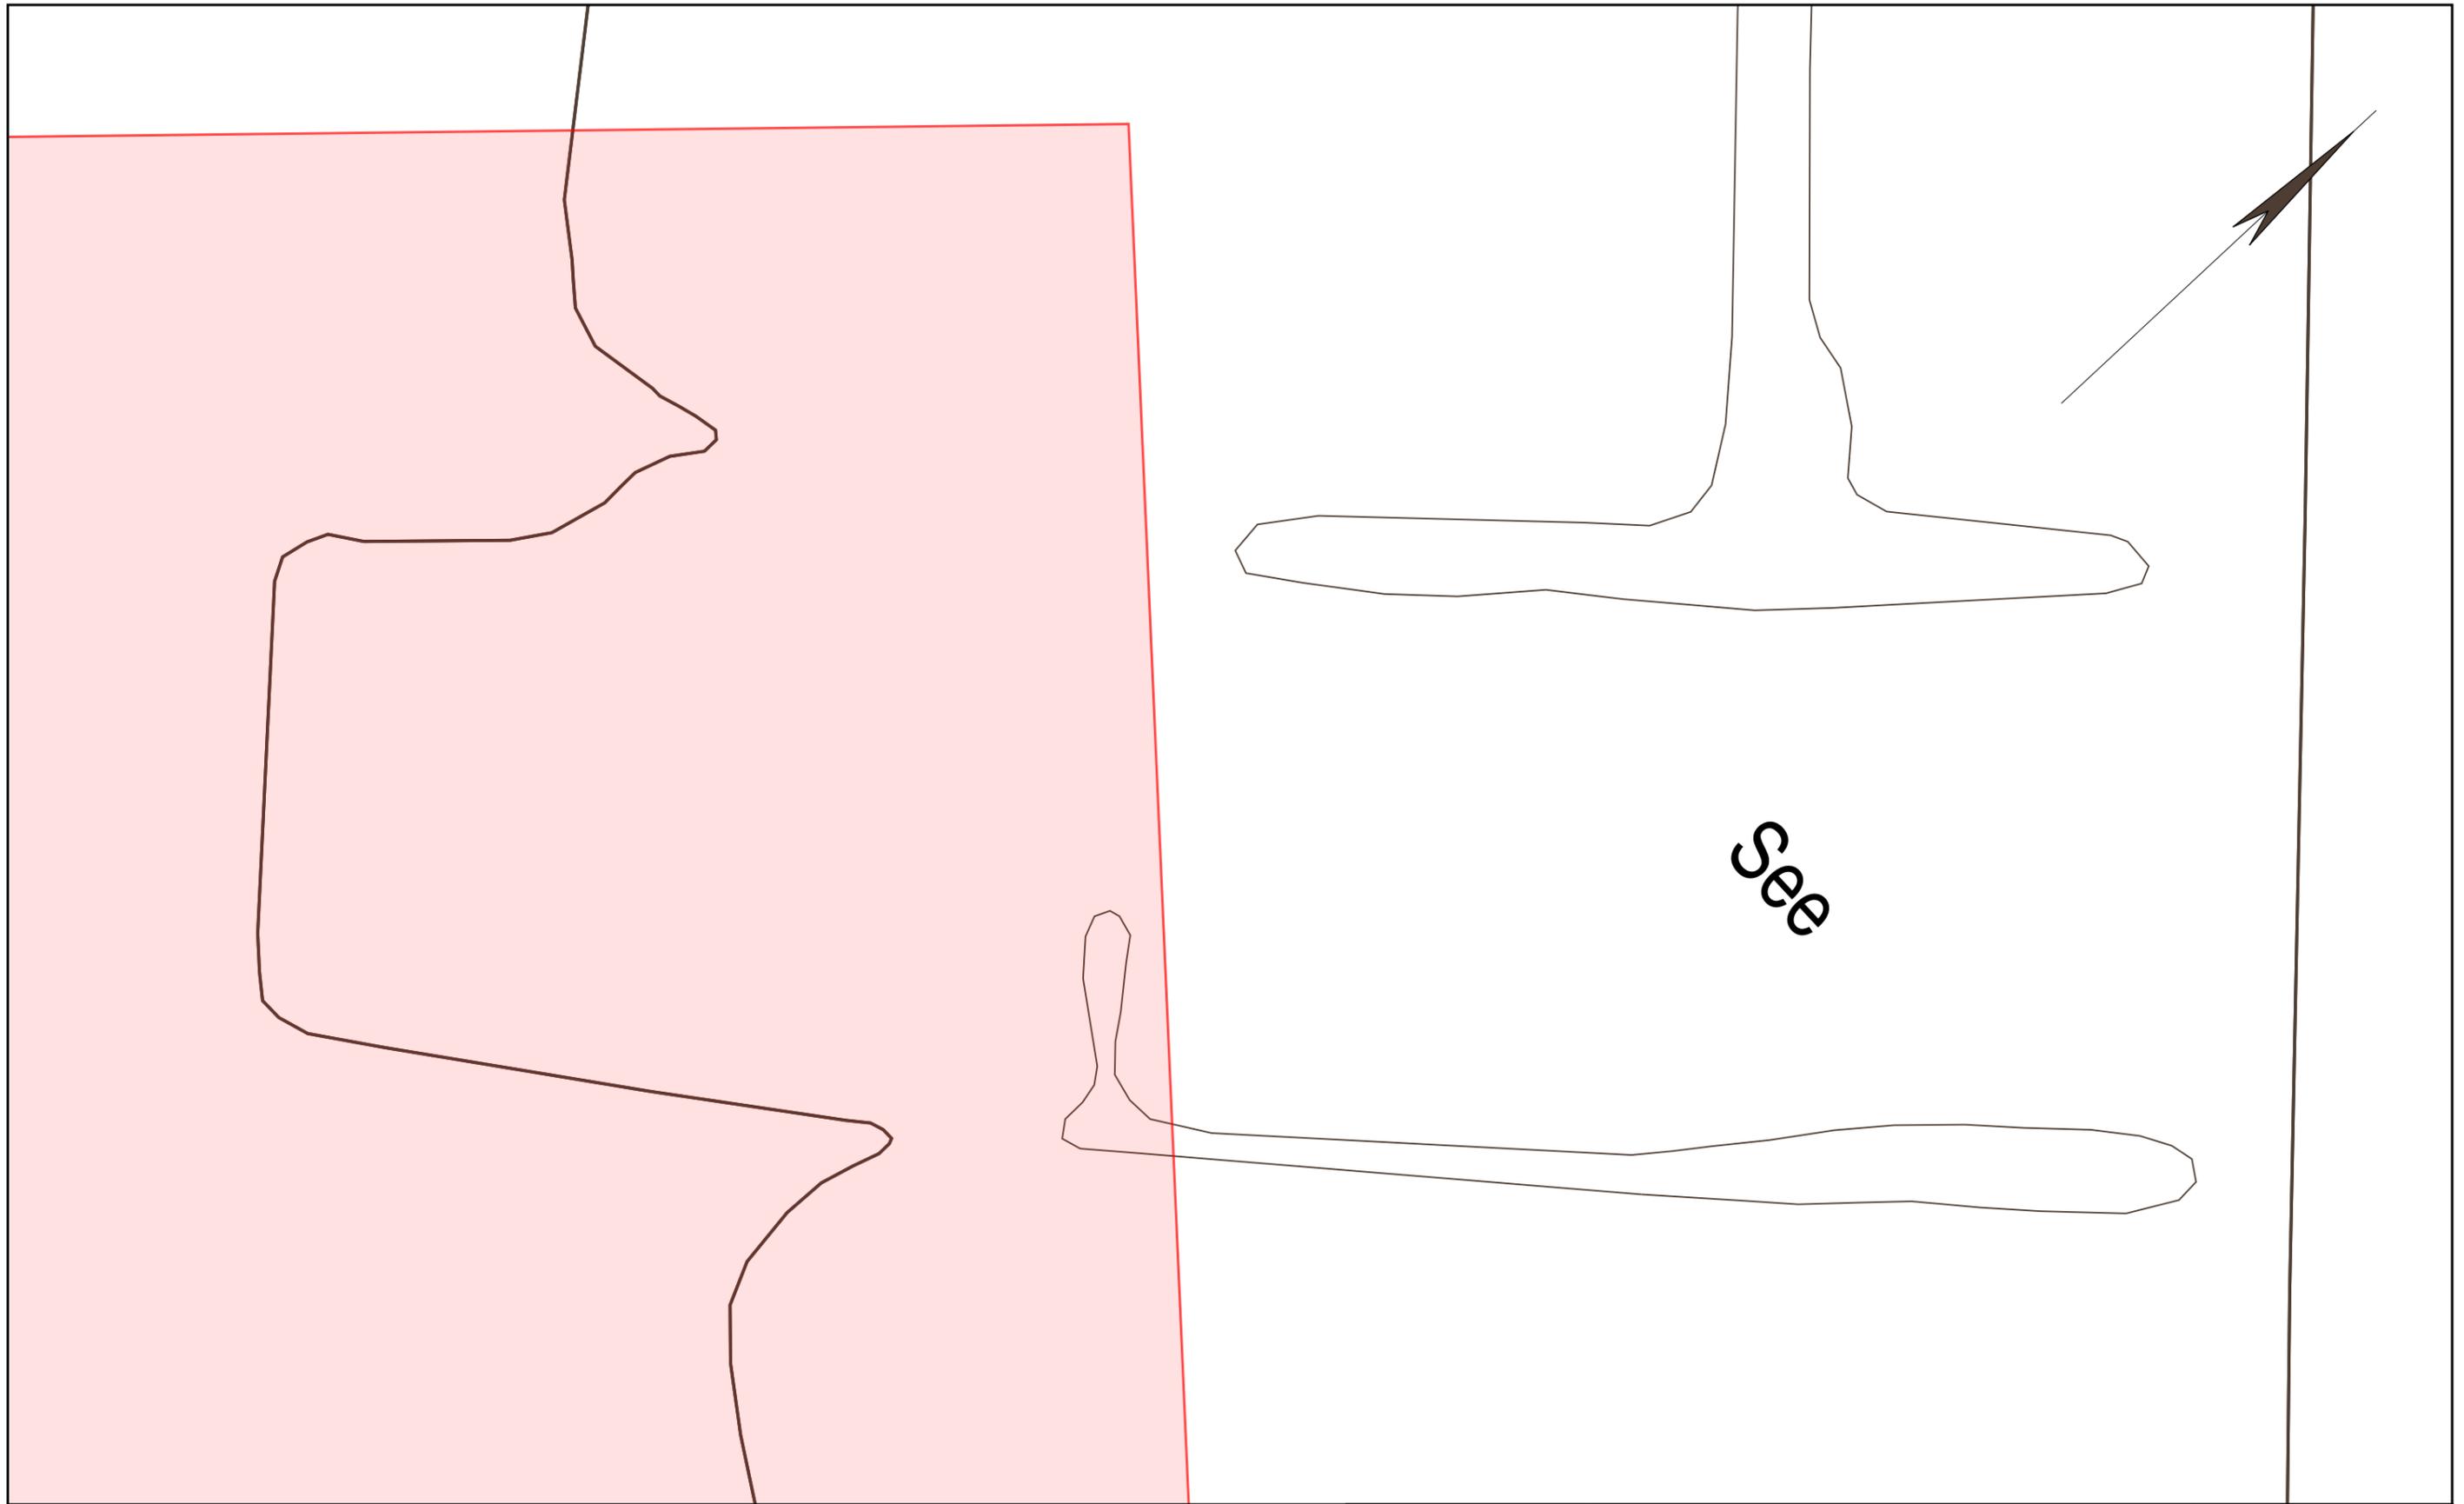

e.dis


Die Karte ist Eigentum der E.DIS Netz GmbH.
 Sie ist nur für den internen Verwendungszweck zu nutzen
 und muss datensicher entsorgt werden.
 Nachdruck oder Vervielfältigung nur mit Genehmigung des Eigentümers.

1:500

Kartenname: Gesamtmedienplan
 Anfragenummer: 0848165-EDIS
 Plannummer: 1
 zuständig: MB Altentreptow
 Ausgabedatum: 02.06.2023

Ort/Ortsteil: Friedland, Stadt
 Straße: Schwarzer Weg 2

- Farblegende**
- Strom-HS
 - Strom-MS
 - Strom-NS
 - Fernmelde
 - Gas-HD
 - Gas-MD
 - Gas-ND
 - Straßenbel.

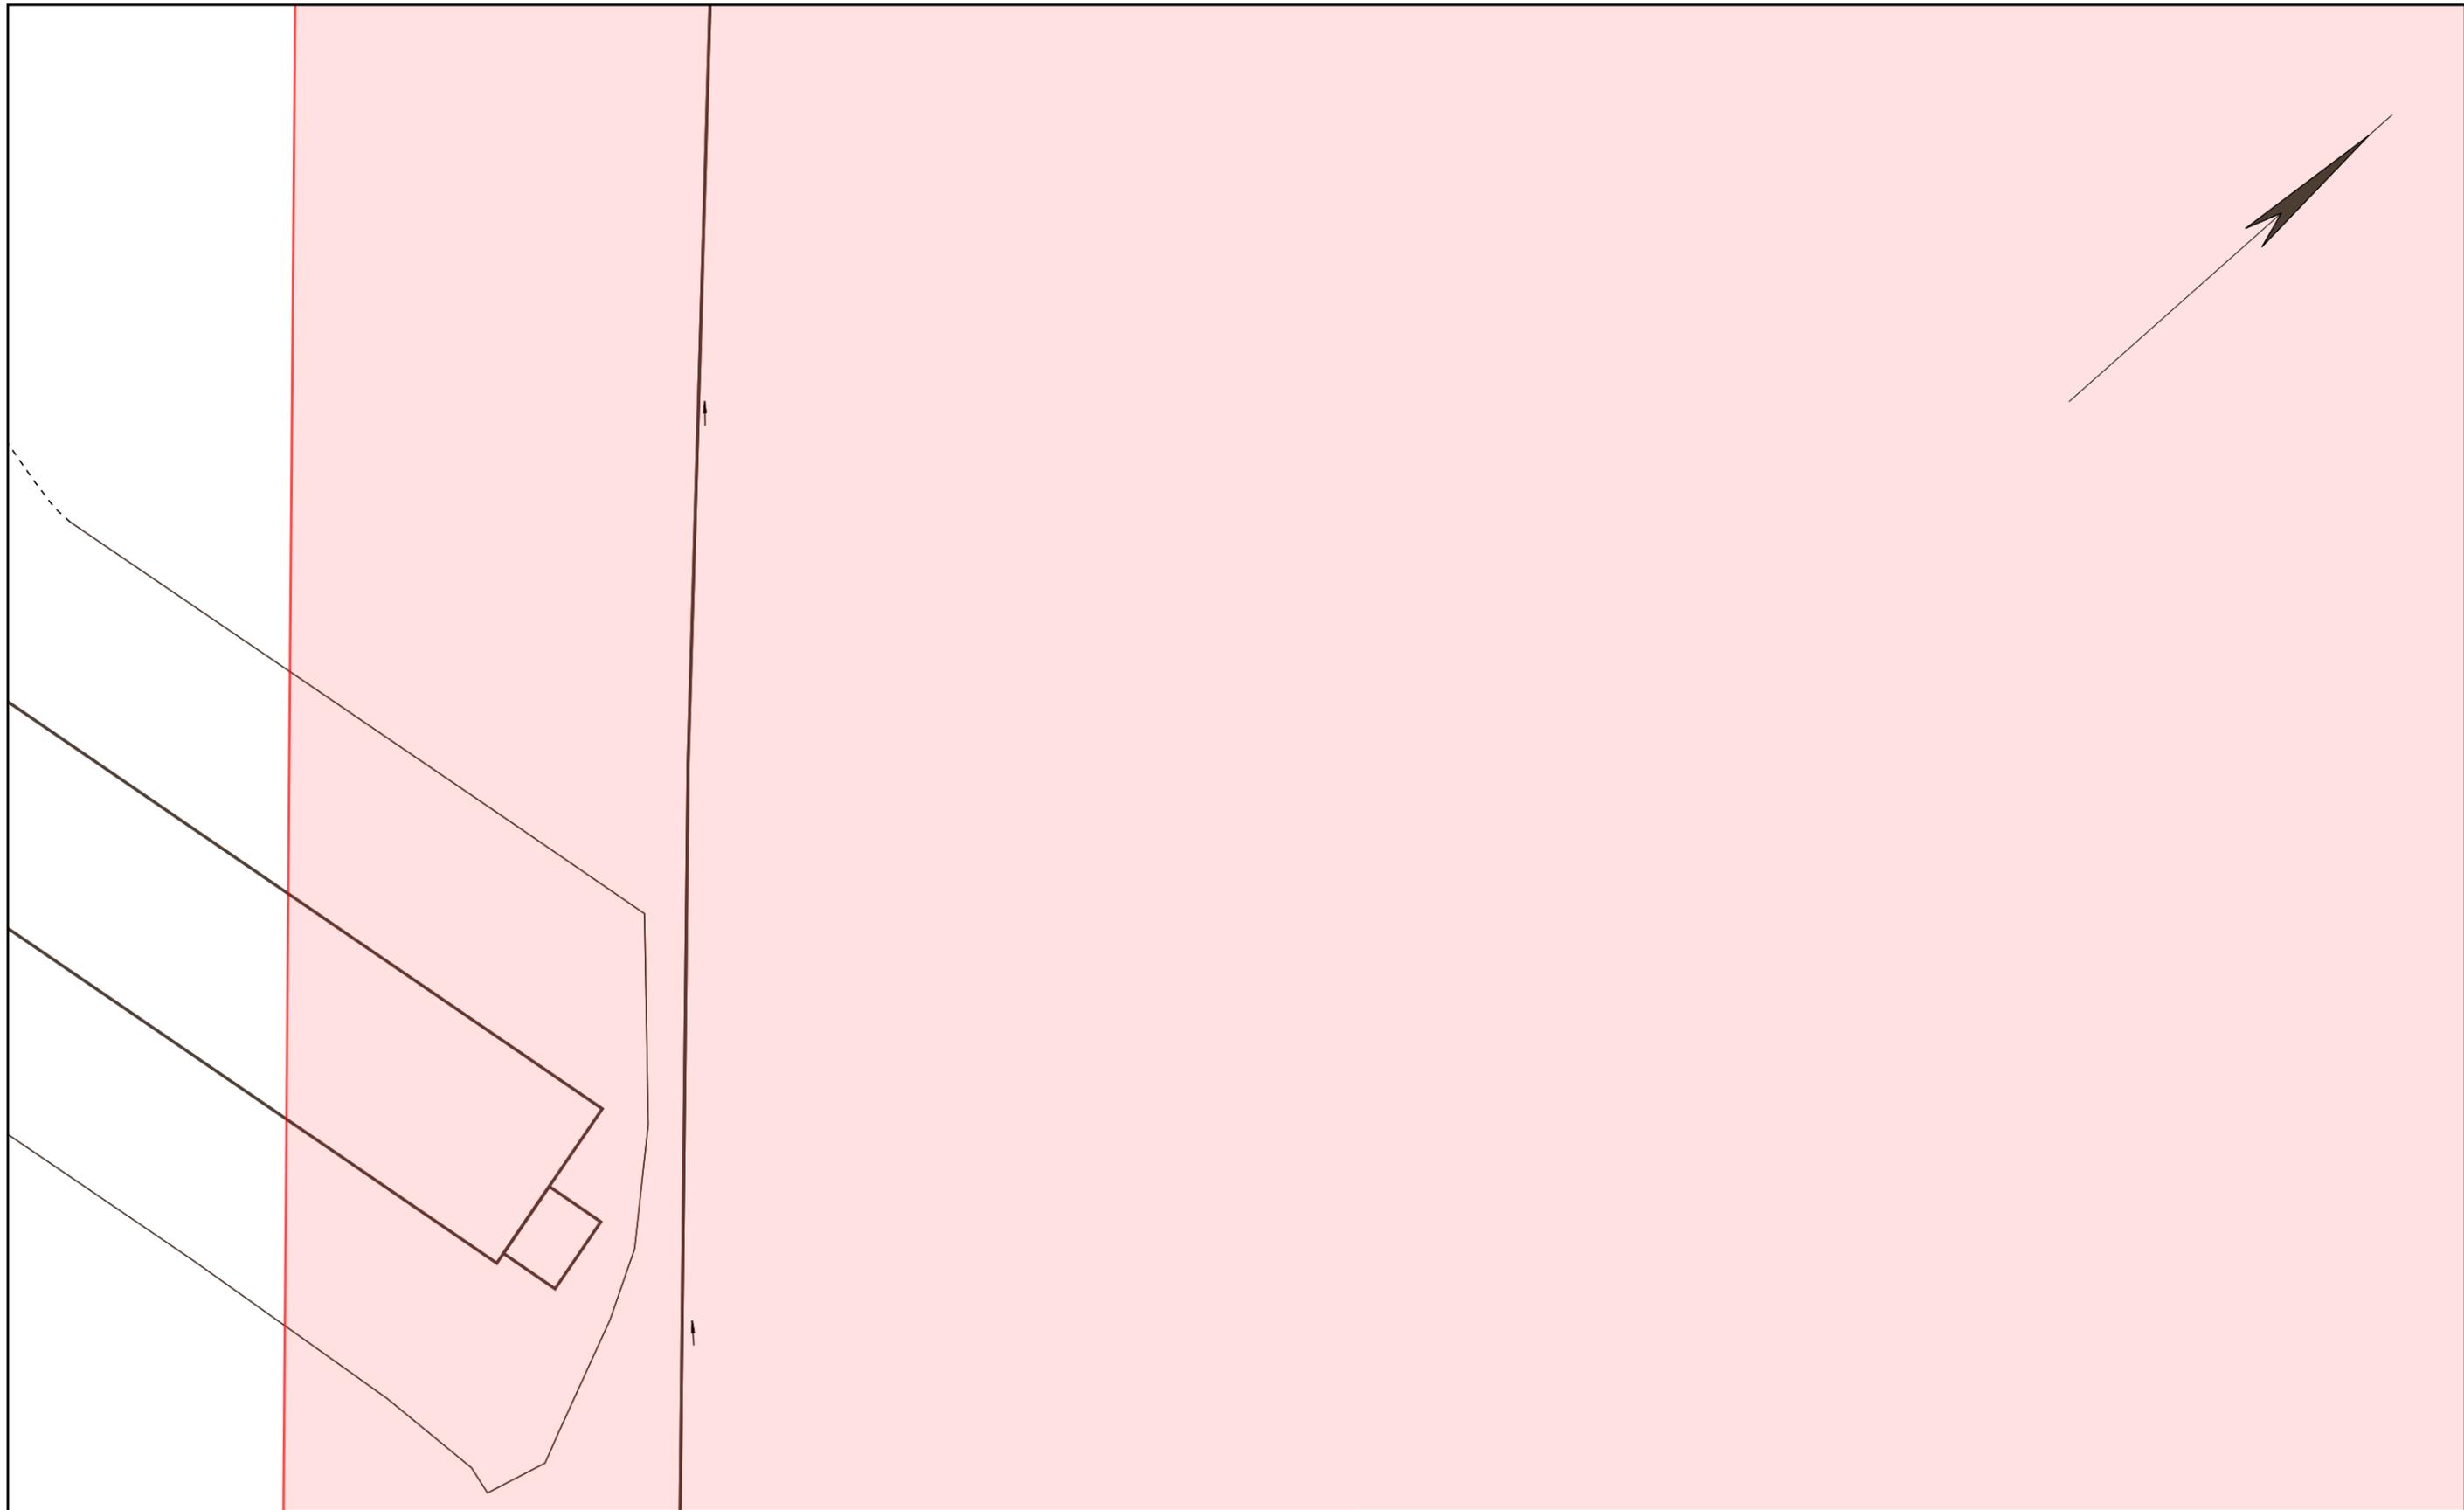


Die Karte ist Eigentum der E.DIS Netz GmbH.
 Sie ist nur für den internen Verwendungszweck zu nutzen
 und muss datensicher entsorgt werden.
 Nachdruck oder Vervielfältigung nur mit Genehmigung des Eigentümers.

1:500

Kartenname: Gesamtmedienplan
 Anfragenummer: 0848165-EDIS
 Plannummer: 6
 zuständig: MB Altentreptow
 Ausgabedatum: 02.06.2023

Ort/Ortsteil: Friedland, Stadt
 Straße: Schwarzer Weg 2

- Farblegende**
- Strom-HS
 - Strom-MS
 - Strom-NS
 - Fernmelde
 - Gas-HD
 - Gas-MD
 - Gas-ND
 - Straßenbel.

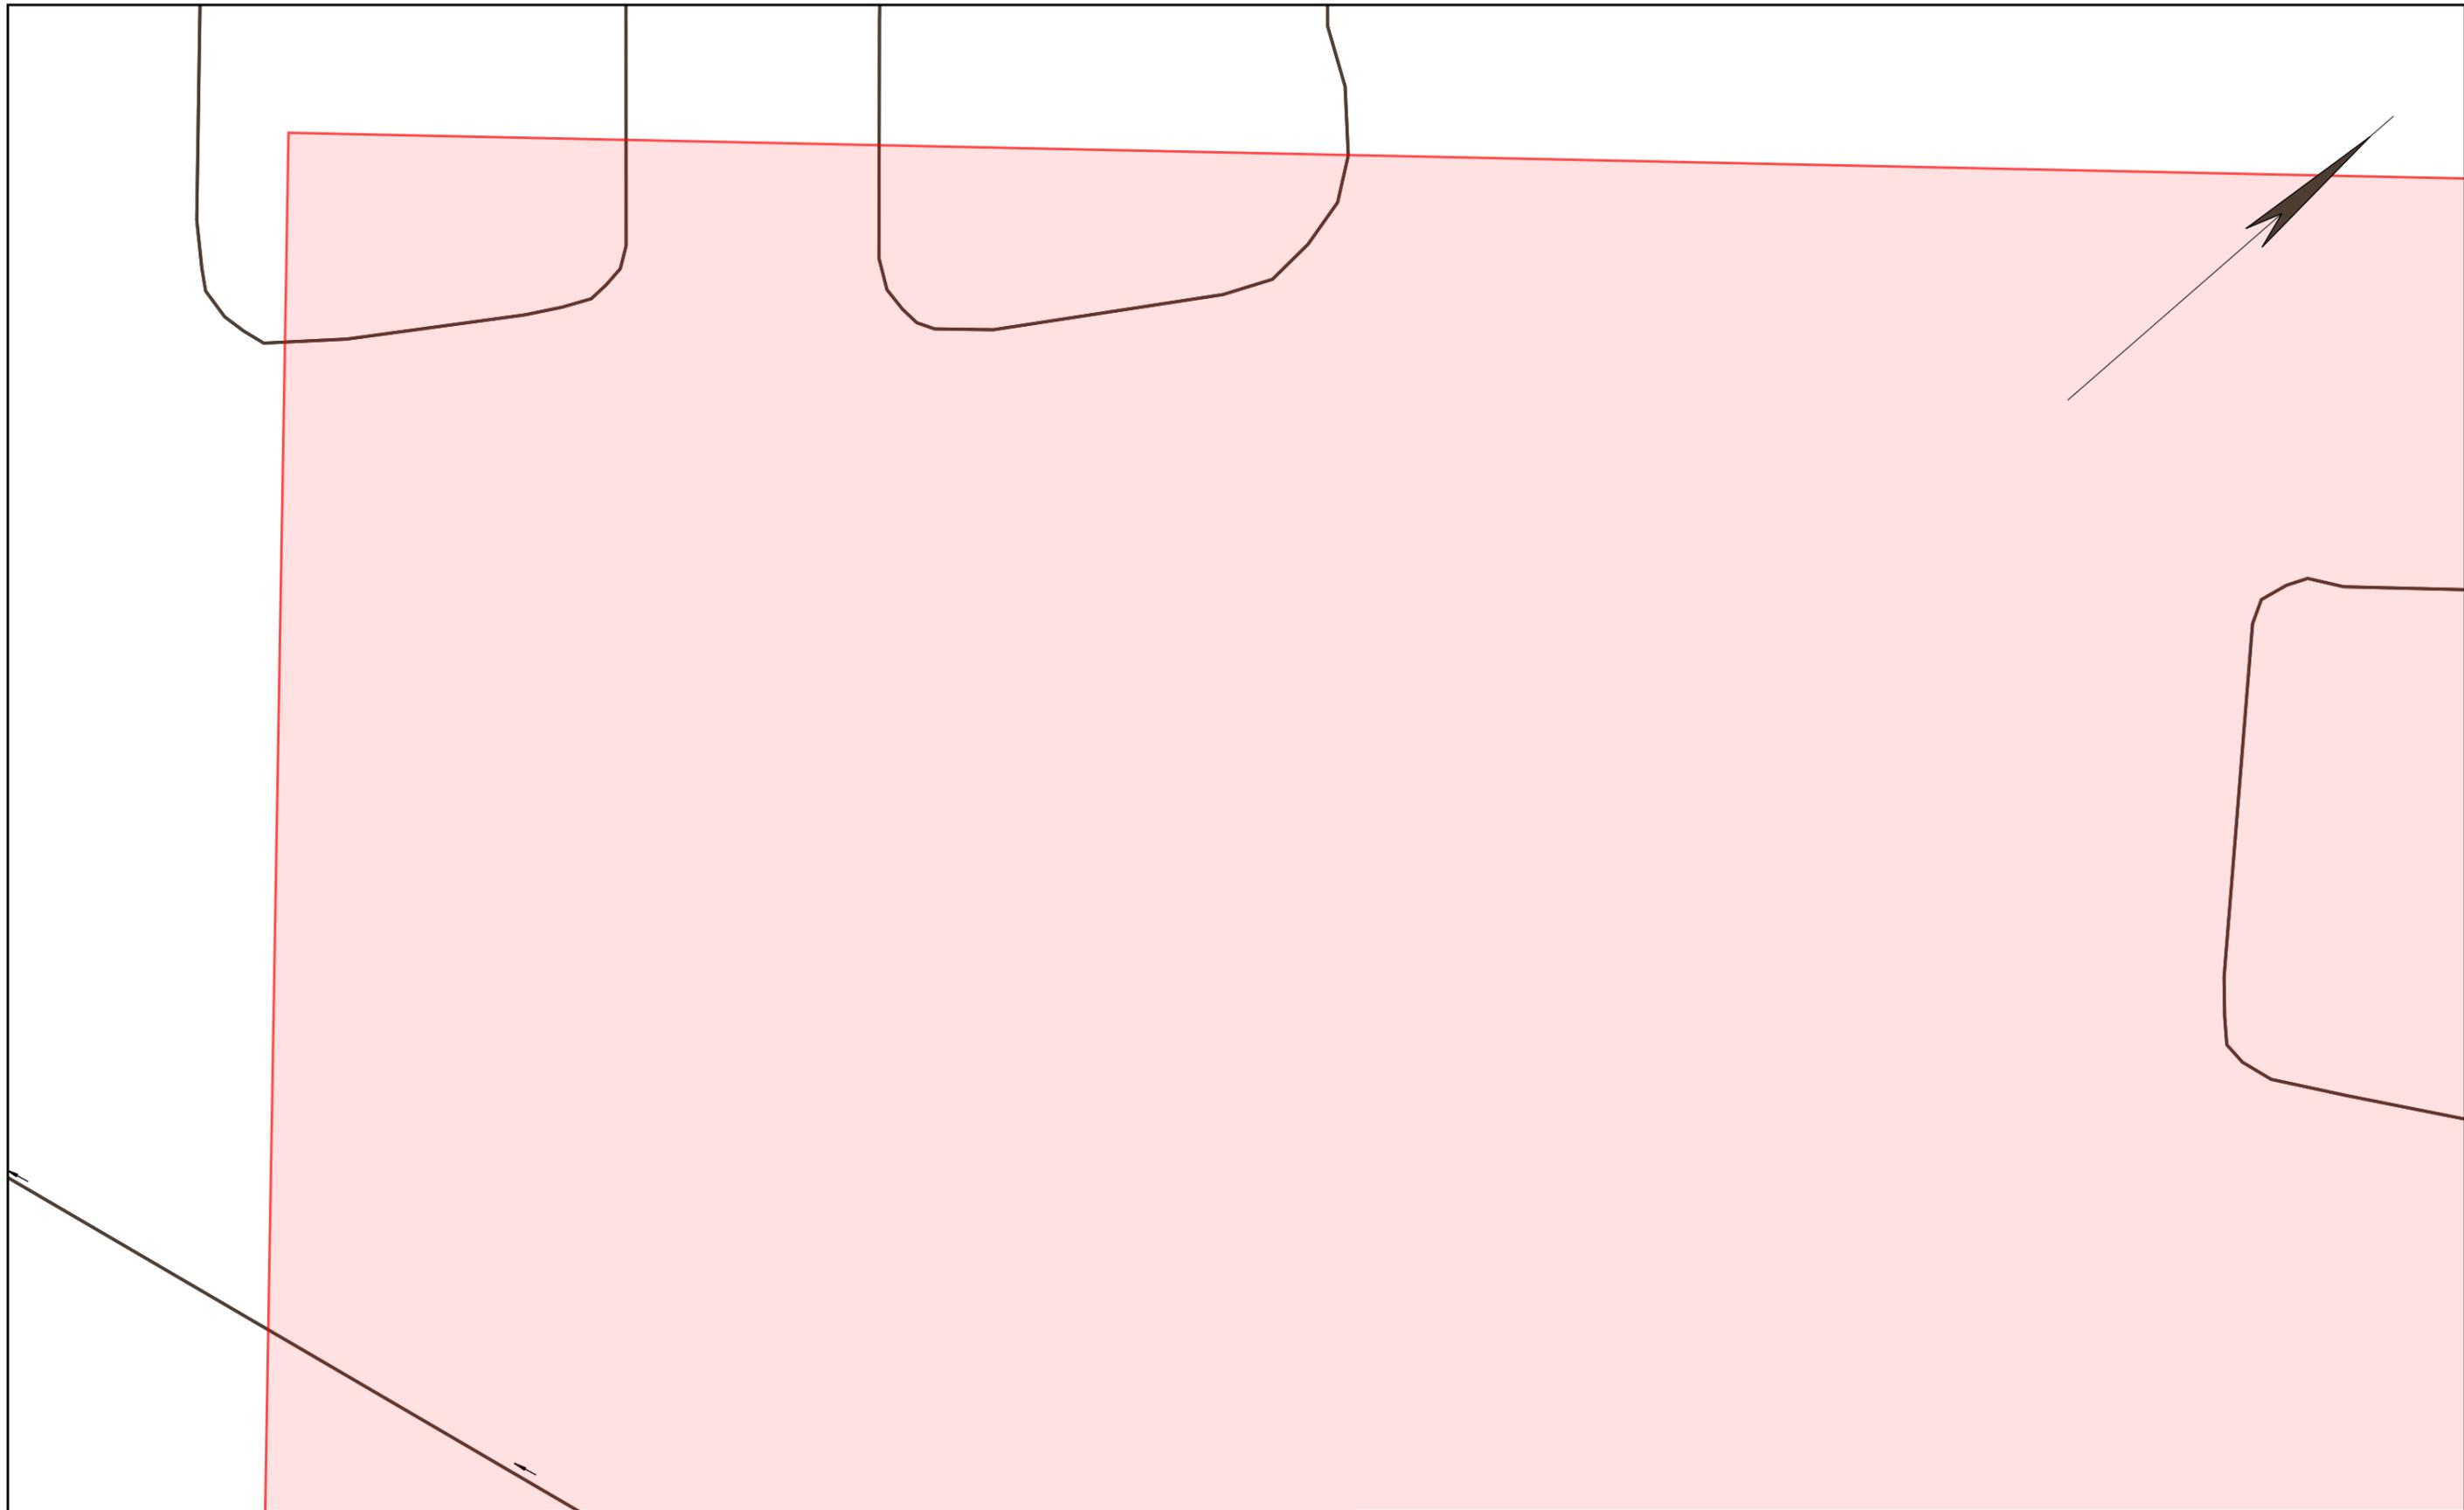




Die Karte ist Eigentum der E.DIS Netz GmbH.
 Sie ist nur für den internen Verwendungszweck zu nutzen
 und muss datensicher entsorgt werden.
 Nachdruck oder Vervielfältigung nur mit Genehmigung des Eigentümers.

1:500

Kartenname: Gesamtmedienplan
 Anfragenummer: 0848165-EDIS
 Plannummer: 2
 zuständig: MB Altentreptow
 Ausgabedatum: 02.06.2023

Ort/Ortsteil: Friedland, Stadt
 Straße: Schwarzer Weg 2

- Farblgende**
- Strom-HS
 - Strom-MS
 - Strom-NS
 - Fernmelde
 - Gas-HD
 - Gas-MD
 - Gas-ND
 - Straßenbel.

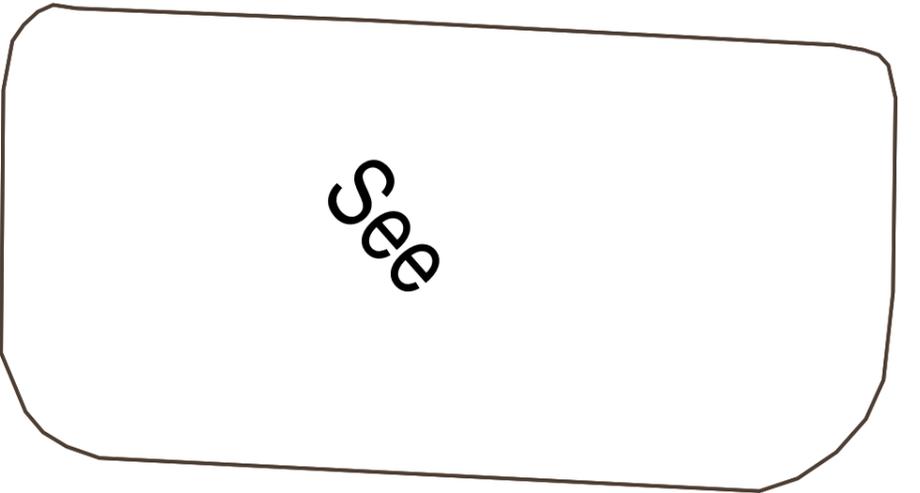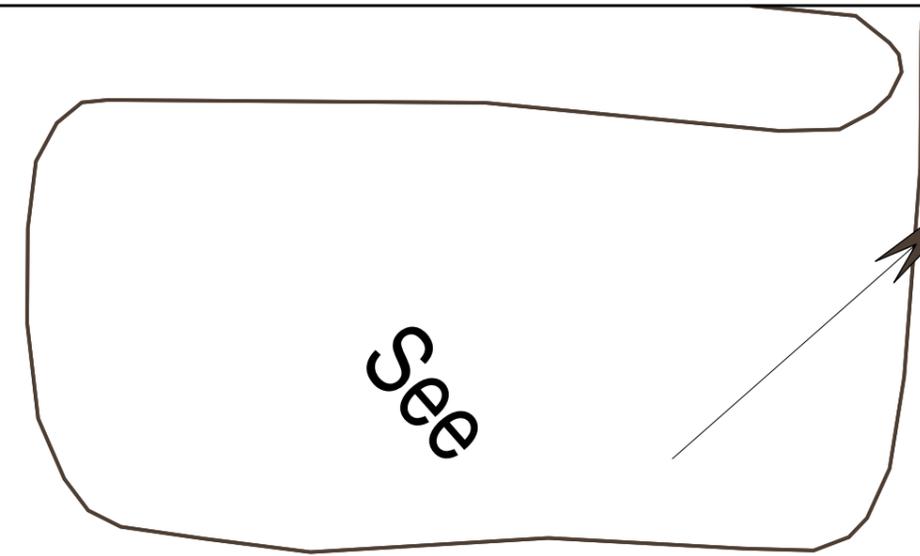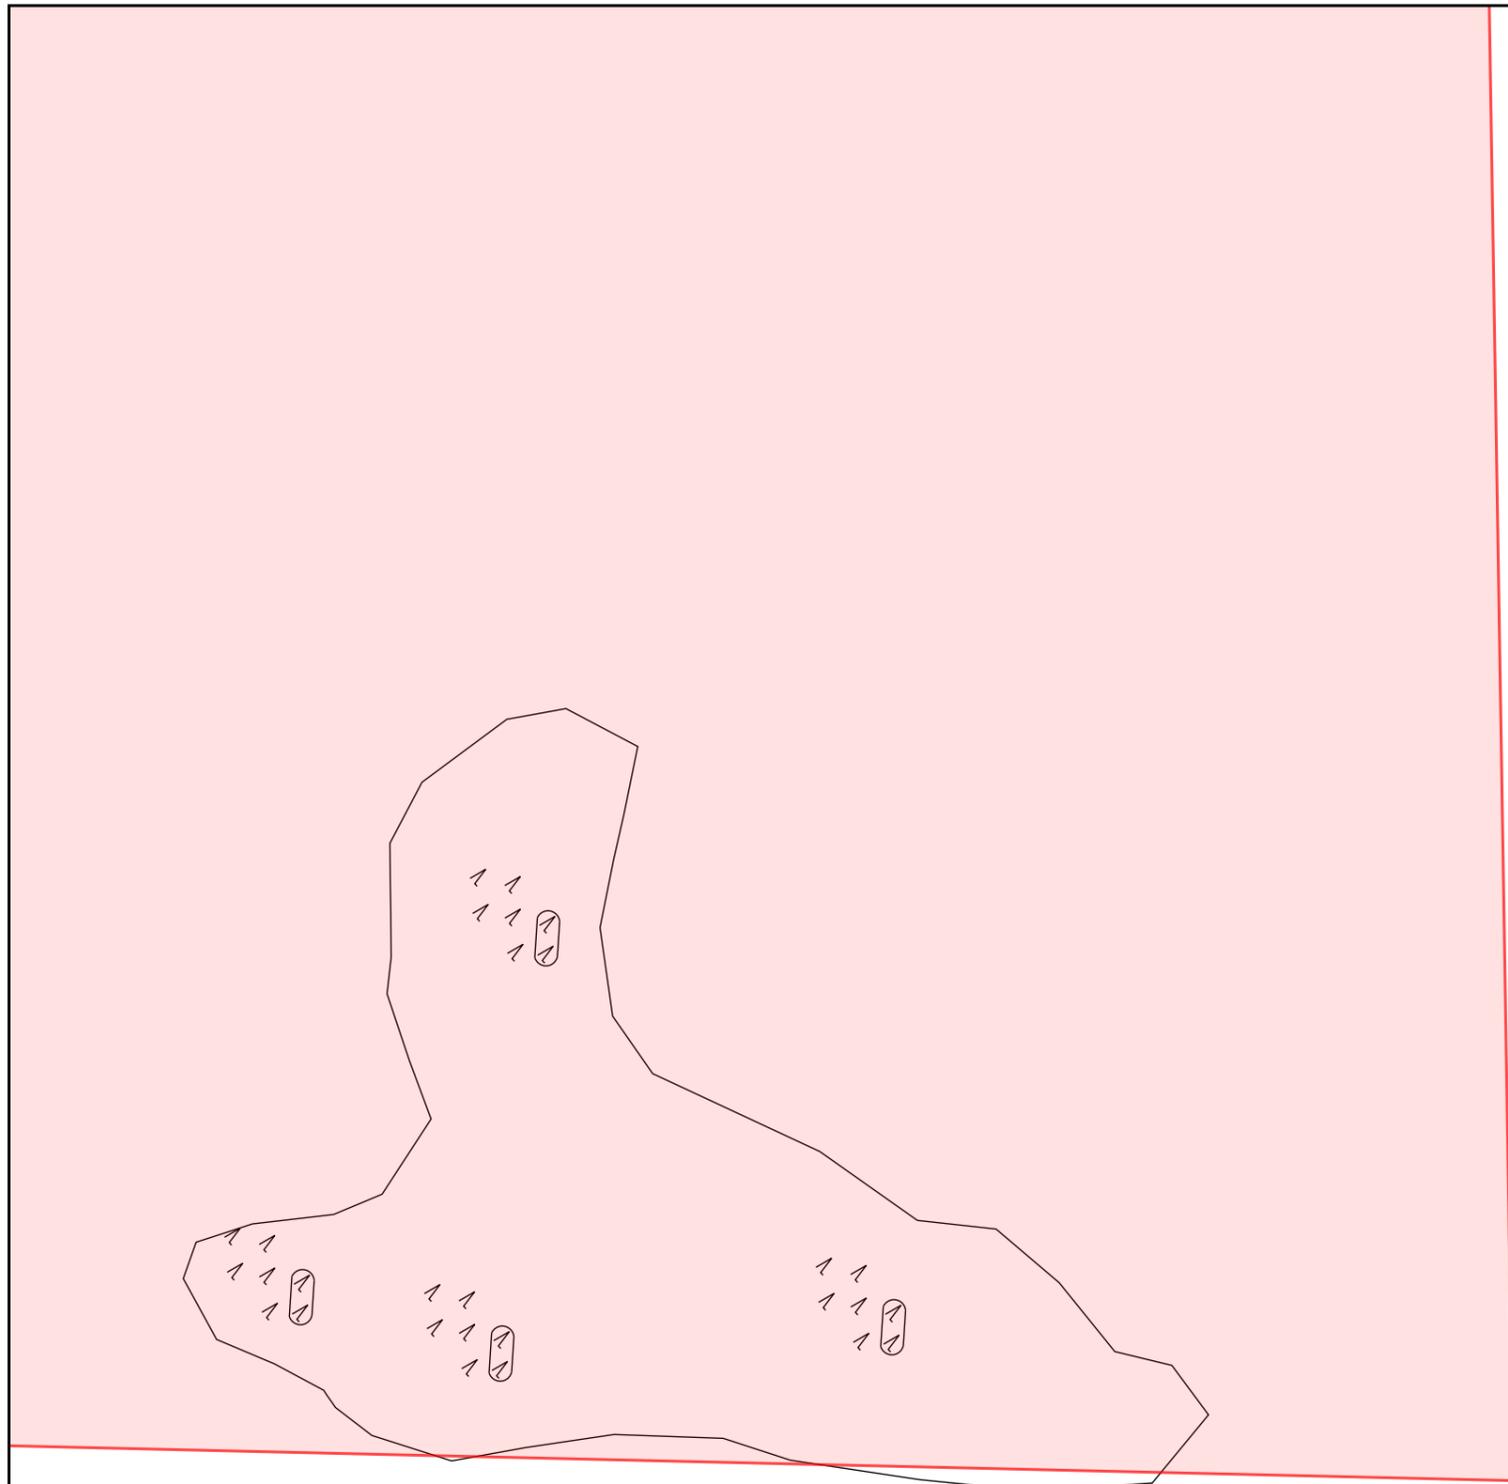

KM

e.dis


Die Karte ist Eigentum der E.DIS Netz GmbH.
 Sie ist nur für den internen Verwendungszweck zu nutzen
 und muss datensicher entsorgt werden.
 Nachdruck oder Vervielfältigung nur mit Genehmigung des Eigentümers.

1:500


Kartenname: Gesamtmedienplan
 Anfragenummer: 0848165-EDIS
 Plannummer: 7
 zuständig: MB Altentreptow
 Ausgabedatum: 02.06.2023

Ort/Ortsteil: Friedland, Stadt
 Straße: Schwarzer Weg 2

- Farblgende**
- Strom-HS
 - Strom-MS
 - Strom-NS
 - Fernmelde
 - Gas-HD
 - Gas-MD
 - Gas-ND
 - Straßenbel.

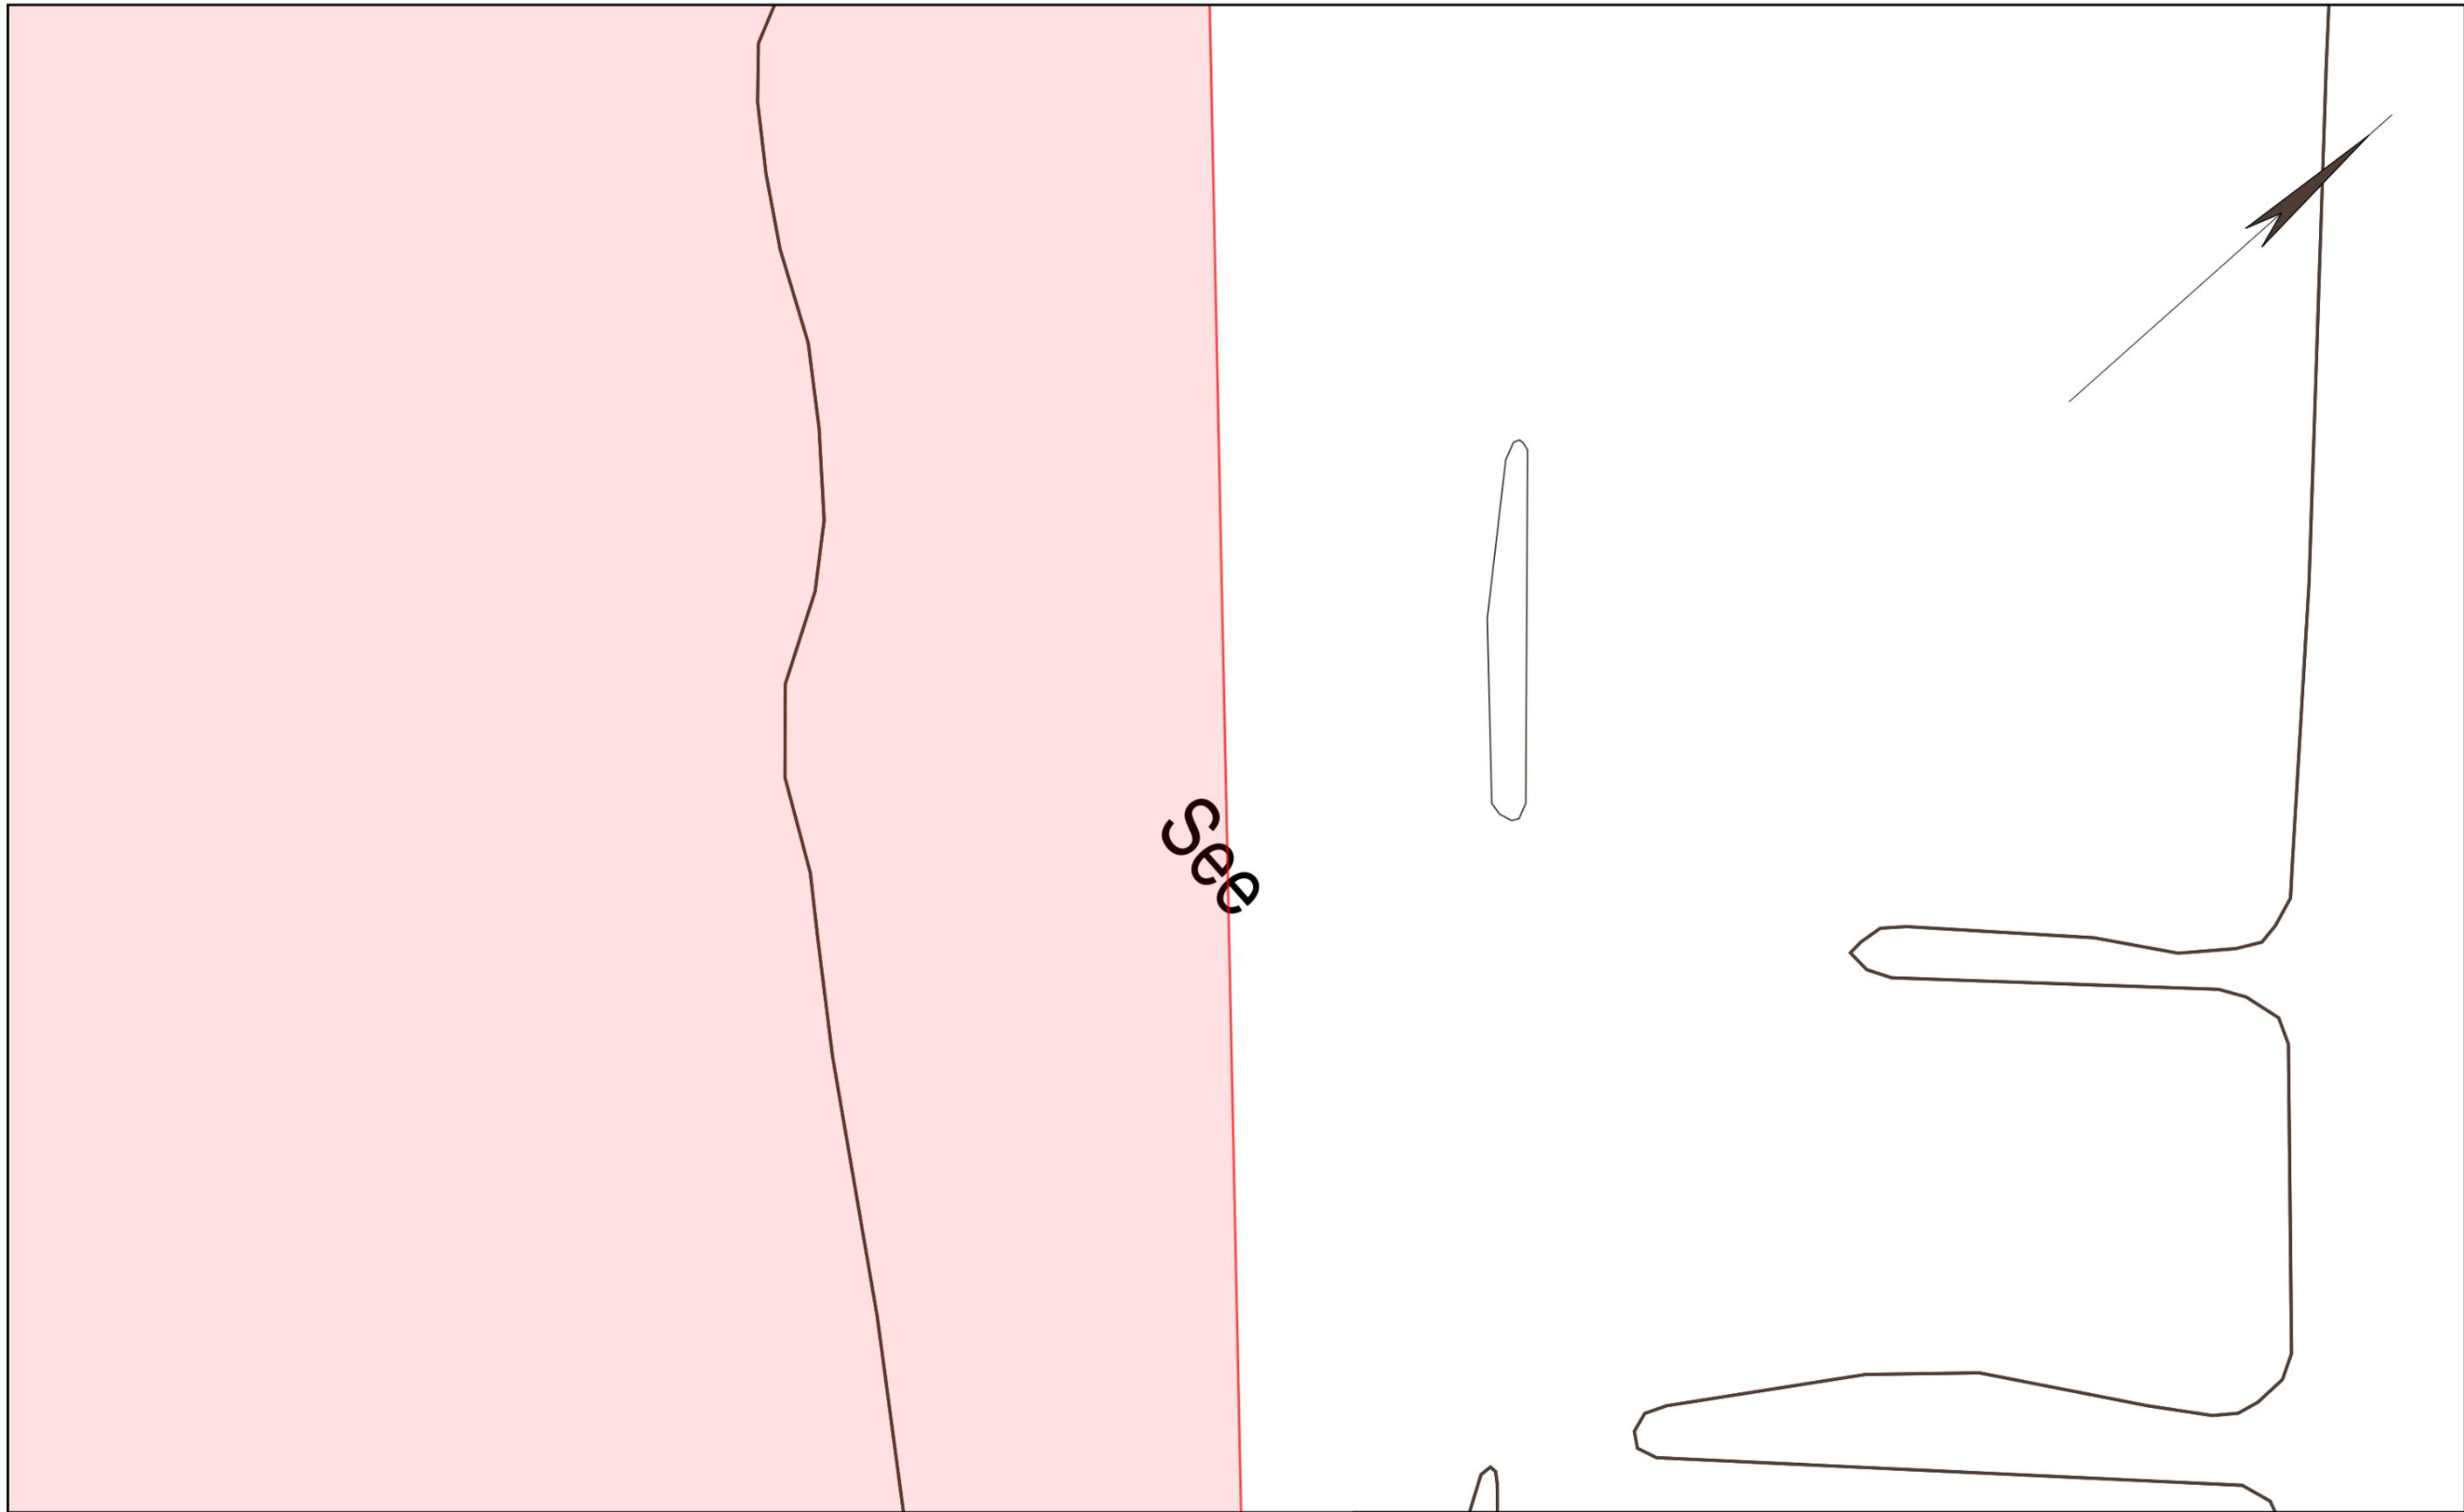

See

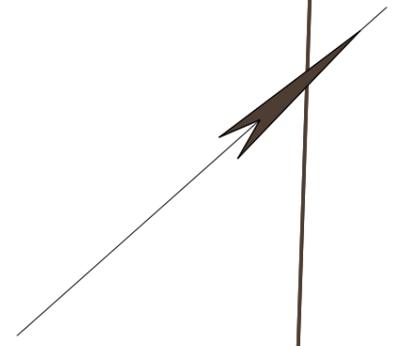

Die Karte ist Eigentum der E.DIS Netz GmbH.
 Sie ist nur für den internen Verwendungszweck zu nutzen
 und muss datensicher entsorgt werden.
 Nachdruck oder Vervielfältigung nur mit Genehmigung des Eigentümers.

1:500

Kartenname: Gesamtmedienplan
 Anfragenummer: 0848165-EDIS
 Plannummer: 3
 zuständig: MB Altentreptow
 Ausgabedatum: 02.06.2023

Ort/Ortsteil: Friedland, Stadt
 Straße: Schwarzer Weg 2

- Farblegende**
- Strom-HS
 - Strom-MS
 - Strom-NS
 - Fernmelde
 - Gas-HD
 - Gas-MD
 - Gas-ND
 - Straßenbel.



E.DIS Netz GmbH Holländer Gang 1 17087 Altentreptow

LAO Ingenieurgesellschaft mbH
Team LAO
Hermann-Steinhäuser-Straße 43

63065 Offenbach am Main

E.DIS Netz GmbH

MB Altentreptow
Holländer Gang 1
17087 Altentreptow
www.e-dis-netz.de

T +49 3961-22913013

EDI_Betrieb_Altentreptow@e-dis.de

Altentreptow, den 02.06.2023

Spartenauskunft: 0848166-EDIS in Friedland, Stadt Schwarzer Weg 2

Anfragegrund: Planung

Projektname: 2023-58932-030_2; Bebauungsplan Nr.

Erstellt am: 02.06.2023

Projektzusatz: 2023-58932-030_2

Sehr geehrte Damen und Herren,

anbei übersenden wir Ihnen die gewünschte Spartenauskunft.

Achtung: Im Anfragebereich wurden sicherheitsrelevante Einbauten gefunden. Beachten Sie die Hinweise zur örtlichen Einweisung auf Seite 3.

Das rot umrandete Gebiet auf den Plänen stellt den Anfragebereich dar.

Sparte	Spartenpläne ausgegeben	Sicherheitsrel. Einbauten	Sperrflächen	Leerauskunft
Gas:	<input checked="" type="checkbox"/>	<input checked="" type="checkbox"/>	<input type="checkbox"/>	<input type="checkbox"/>
Strom-BEL:	<input type="checkbox"/>	<input type="checkbox"/>	<input type="checkbox"/>	<input checked="" type="checkbox"/>
Strom-NS:	<input checked="" type="checkbox"/>	<input type="checkbox"/>	<input type="checkbox"/>	<input type="checkbox"/>
Strom-MS:	<input checked="" type="checkbox"/>	<input type="checkbox"/>	<input type="checkbox"/>	<input type="checkbox"/>
Strom-HS:	<input type="checkbox"/>	<input type="checkbox"/>	<input type="checkbox"/>	<input checked="" type="checkbox"/>
Telekommunikation:	<input checked="" type="checkbox"/>	<input type="checkbox"/>	<input type="checkbox"/>	<input type="checkbox"/>
Fernwärme:	<input type="checkbox"/>	<input type="checkbox"/>	<input type="checkbox"/>	<input checked="" type="checkbox"/>
Dokumente				
Indexplan:	<input checked="" type="checkbox"/>	Vermessungsdaten:		<input type="checkbox"/>
Gesamtmedienplan:	<input checked="" type="checkbox"/>	Merkblatt zum Schutz der Verteilungsanlagen:		<input checked="" type="checkbox"/>
Skizze:	<input type="checkbox"/>			

Bitte beachten Sie hierzu die Bestätigung über erfolgte Planauskunft / Einweisung, insbesondere die Informationen zu 'Örtliche Einweisung / Ansprechpartner' auf Seite 3, die 'Besonderen Hinweise' auf Seite 4, das Merkblatt zum Schutz der Verteilungsanlagen und die beigefügten Pläne.

Freundliche Grüße
E.DIS Netz GmbH
MB Altentreptow

Dieses Schreiben wurde maschinell erstellt und ist auch ohne Unterschrift gültig.

1/4

Geschäftsführung:
Stefan Blache
Andreas John
Michael Kaiser

Sitz: Fürstenwalde/Spree
Amtsgericht Frankfurt (Oder)
HRB 16068
St.Nr. 061 108 06416
Ust.Id. DE285351013
Gläubiger Id: DE62ZZ00000175587

Deutsche Bank AG
Fürstenwalde/Spree
IBAN DE75 1207 0000 0254 5515 00
BIC DEUTDE33HAN

Commerzbank AG
Fürstenwalde/Spree
IBAN DE52 1704 0000 0650 7115 00
BIC COBADE33HAN



Bestätigung über erfolgte Planausgabe / Einweisung

Achtung:

Arbeiten in der Nähe von Strom- und Gasverteilungsanlagen sind mit Lebensgefahr verbunden!!

Für das Bauvorhaben 0848166-EDIS, Friedland, Stadt Schwarzer Weg 2
genaue Bezeichnung: Ort, Straße, Hausnummer, bzw. Leitungsabschnitt oder zwischen Hausnummern

Planung, Sonstiges 25.06.2024
auszuführende Arbeiten voraussichtlicher Beginn der Arbeiten

wurde Herr/Frau Lydia Lenke Tel.: 0395-4255910 /

Beauftragter der Firma Baukonzept Neubrandenburg GmbH

Anschrift _____
Ort, Straße, Hausnummer

über den Gefährdungsbereich nachstehender Verteilungsanlagen (hierzu gehören z. B. Rohrleitungen, Stationen, elektrische Freileitungen und Kabel, Armaturen, Anlagen für den Kathodenschutz, Steuer - und Messkabel, Erdungsanlagen u. a.) im Baustellenbereich eingewiesen.

Auskünfte über Verteilungsanlagen, die sich nicht im Eigentum des Netzbetreibers befinden, müssen bei den zuständigen Netzbetreibern (Übertragungsnetzbetreiber, Stadtwerke, Wasserzweckverbände, private Eigentümer, ...) eingeholt werden.

Eventuell kann die Gemeinde über weitere Versorgungsträger Auskunft erteilen.

Die Einweisung erfolgte mittels Aushändigung von Plänen (mit Übergabedatum).

Die Weitergabe an Dritte ist nicht erlaubt!

Für die Lagerichtigkeit der in den ausgegebenen Plänen eingezeichneten Anlagen, Kabel, Rohrleitungen und Neben-/Hilfseinrichtungen, insbesondere für Maßangaben, übernimmt der Netzbetreiber keine Gewähr.

Bei Arbeiten im Gefährdungsbereich (Nieder- und Mittelspannung 2m, Hochspannung 6m) von Verteilungsanlagen ist der genaue Verlauf, insbesondere die Tiefe, durch Graben von Suchschlitzen in Handschachtung oder in leitungsschonender Arbeitstechnik, wie z.B. der Einsatz eines Saugbaggers, festzustellen.

Bei Unklarheiten ist in jedem Fall Kontakt mit dem zuständigen Kundencenter/Standort des Netzbetreibers aufzunehmen.

Außerdem sind die Informationen zu "**Örtliche Einweisung / Ansprechpartner**" (Seite 3), die "**Besonderen Hinweise**" (Seite 4), das "**Merkblatt zum Schutz der Verteilungsanlagen**" sowie die spartenspezifischen Verhaltensregeln besonders zu beachten.

Die übergebenen/empfangenen Pläne sind gut lesbar und entsprechen dem nachgefragten Gebiet.

Die übergebenen/empfangenen Pläne geben den Zustand zum Zeitpunkt der Auskunftserteilung wieder. Es ist darauf zu achten, dass zu Beginn der Bauarbeiten aktuelle Pläne vor Ort vorliegen.

Kontaktadresse / E.DIS Netz GmbH, Altentreptow +49 3961-22913013
Meisterbereich _____
Telefon

Spartenauskunft: 0848166-EDIS, Friedland, Stadt Schwarzer Weg 2



Örtliche Einweisung / Ansprechpartner

Örtliche Einweisung vor Baubeginn notwendig

Vorgehensweise bei einer örtlichen Einweisung:

Für die Vereinbarung des Einweisungstermins setzen Sie sich bitte mit dem zuständigen Ansprechpartner in Verbindung. Die Durchführung des Einweisungstermins muss auf diesem Formular durch die Unterschrift der E.DIS Netz GmbH und Ihrem Unternehmen bestätigt werden.

Termin durchgeführt am

Unterschrift EDIS Netz GmbH

Unterschrift Unternehmen

Vor Baubeginn ist eine Abstimmung erforderlich

Im Bereich des Vorhabens befinden sich Telekommunikationsanlagen (Rohranlagen/ Kabel) in Planung/ im Bau. Vor Baubeginn ist eine Abstimmung mit der e.discom Telekommunikation GmbH erforderlich. Bitte wenden sie sich an Tel.: +49 331 9080 2490 oder e-mail: disposition@ediscom.net.

Für Rückfragen steht Ihnen gern zur Verfügung:

Standort Altentreptow

Holländer Gang 1

17087 Altentreptow

E-Mail: EDI_Betrieb_Altentreptow@e-dis.de

Stromversorgungsanlagen: +49 3961 2291-3112

Gasversorgungsanlagen: +49 3961 2291-3013

Kommunikationsanlagen: +49 331 9080 3000

Hochspannungsanlagen: +49399828222123 +49396122912321

(wenn nicht erreichbar: bitte folgende Nummer kontaktieren: +49 3361 7332333)

Vor dem Beginn der Arbeiten, muss eine weitere Auskunft bei der E.DIS Netz GmbH eingeholt werden, falls irgendeine Ungewissheit hinsichtlich der Leitungsführung besteht oder die Arbeiten nicht umgehend ausgeführt werden. Übergebene Bestandspläne bzw. Kopien dieser sowie diese "Bestandsplan-Auskunft" müssen bei der bauausführenden Firma vor Ort vorliegen.

Spartenauskunft: 0848166-EDIS, Friedland, Stadt Schwarzer Weg 2



**Wichtige Hinweise zum Verhalten bei Beschädigungen an Gasverteilungsanlagen
der E.DIS Netz GmbH**

Zu Beschädigungen an Gasrohrleitungen zählen auch Schäden ohne Gasaustritt (Deformierungen, Umhüllungsschäden). Wenn eine Rohrleitung so beschädigt worden ist, dass der Inhalt austritt, sind sofort Vorkehrungen zur Verringerung von Gefahren zu treffen. Die E.DIS Netz GmbH ist unverzüglich zu informieren.

Sie erreichen unseren Entstörungsdienst unter folgender Rufnummer:

01 80/4 55 11 11

(0,20€/Verbindung aus dem Festnetz / Mobilfunk max. 0,42€/Min)

Bei ausströmendem Gas besteht Brand- und Explosionsgefahr!

Weitere besondere Hinweise:

Altentreptow, den 02.06.2023

Ort, Datum

Spartenauskunft: 0848166-EDIS, Friedland, Stadt Schwarzer Weg 2

4/4



Die Karte ist Eigentum der E.DIS Netz GmbH.
 Sie ist nur für den internen Verwendungszweck zu nutzen
 und muss datensicher entsorgt werden.
 Nachdruck oder Vervielfältigung nur mit Genehmigung des Eigentümers.

1:2783




Kartenname: Index
 Anfragenummer: 0848166-EDIS
 Plannummer:
 zuständig: MB Altentreptow
 Ausgabedatum: 02.06.2023

Ort/Ortsteil: Friedland, Stadt
 Straße: Schwarzer Weg 2

Farblegende

■	Strom-HS
■	Strom-MS
■	Strom-NS
■	Fernmelde
■	Gas-HD
■	Gas-MD
■	Gas-ND
■	Straßenbel.

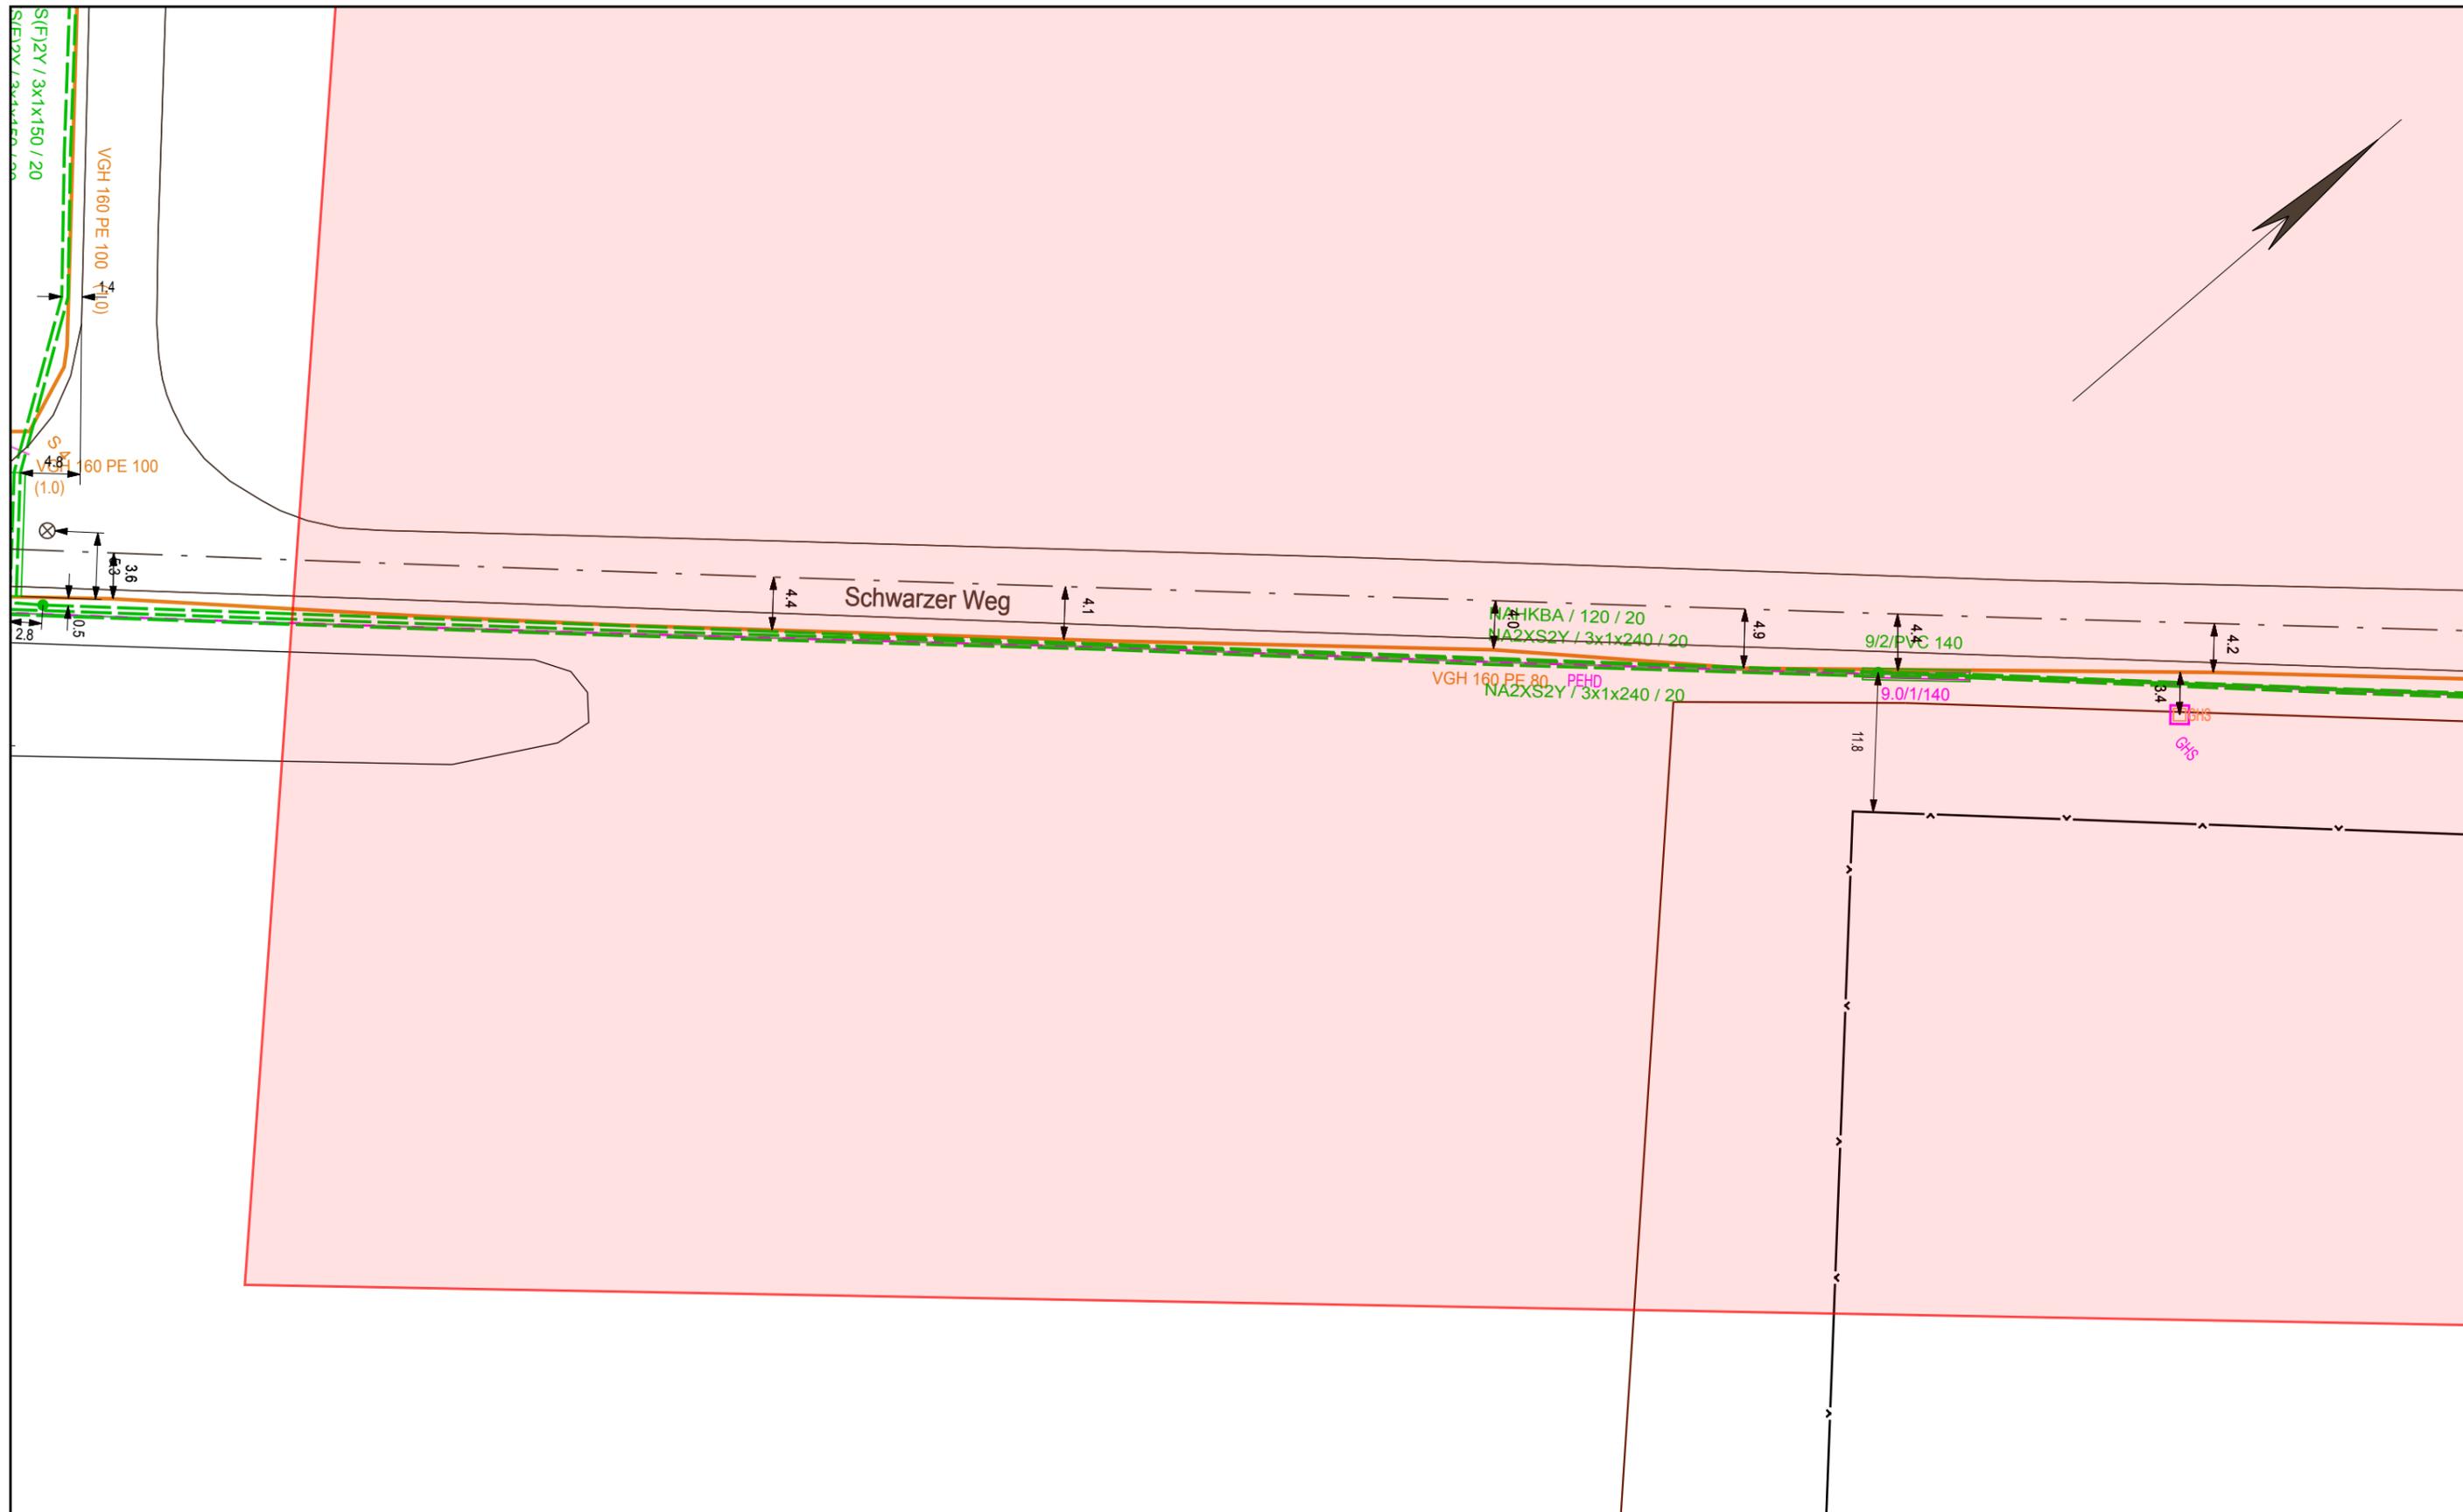

e.dis


Die Karte ist Eigentum der E.DIS Netz GmbH.
 Sie ist nur für den internen Verwendungszweck zu nutzen
 und muss datensicher entsorgt werden.
 Nachdruck oder Vervielfältigung nur mit Genehmigung des Eigentümers.

1:500

Kartenname: Gesamtmedienplan
 Anfragenummer: 0848166-EDIS
 Plannummer: 4
 zuständig: MB Altentreptow
 Ausgabedatum: 02.06.2023

Ort/Ortsteil: Friedland, Stadt
 Straße: Schwarzer Weg 2

- Farblgende**
- Strom-HS
 - Strom-MS
 - Strom-NS
 - Fernmelde
 - Gas-HD
 - Gas-MD
 - Gas-ND
 - Straßenbel.

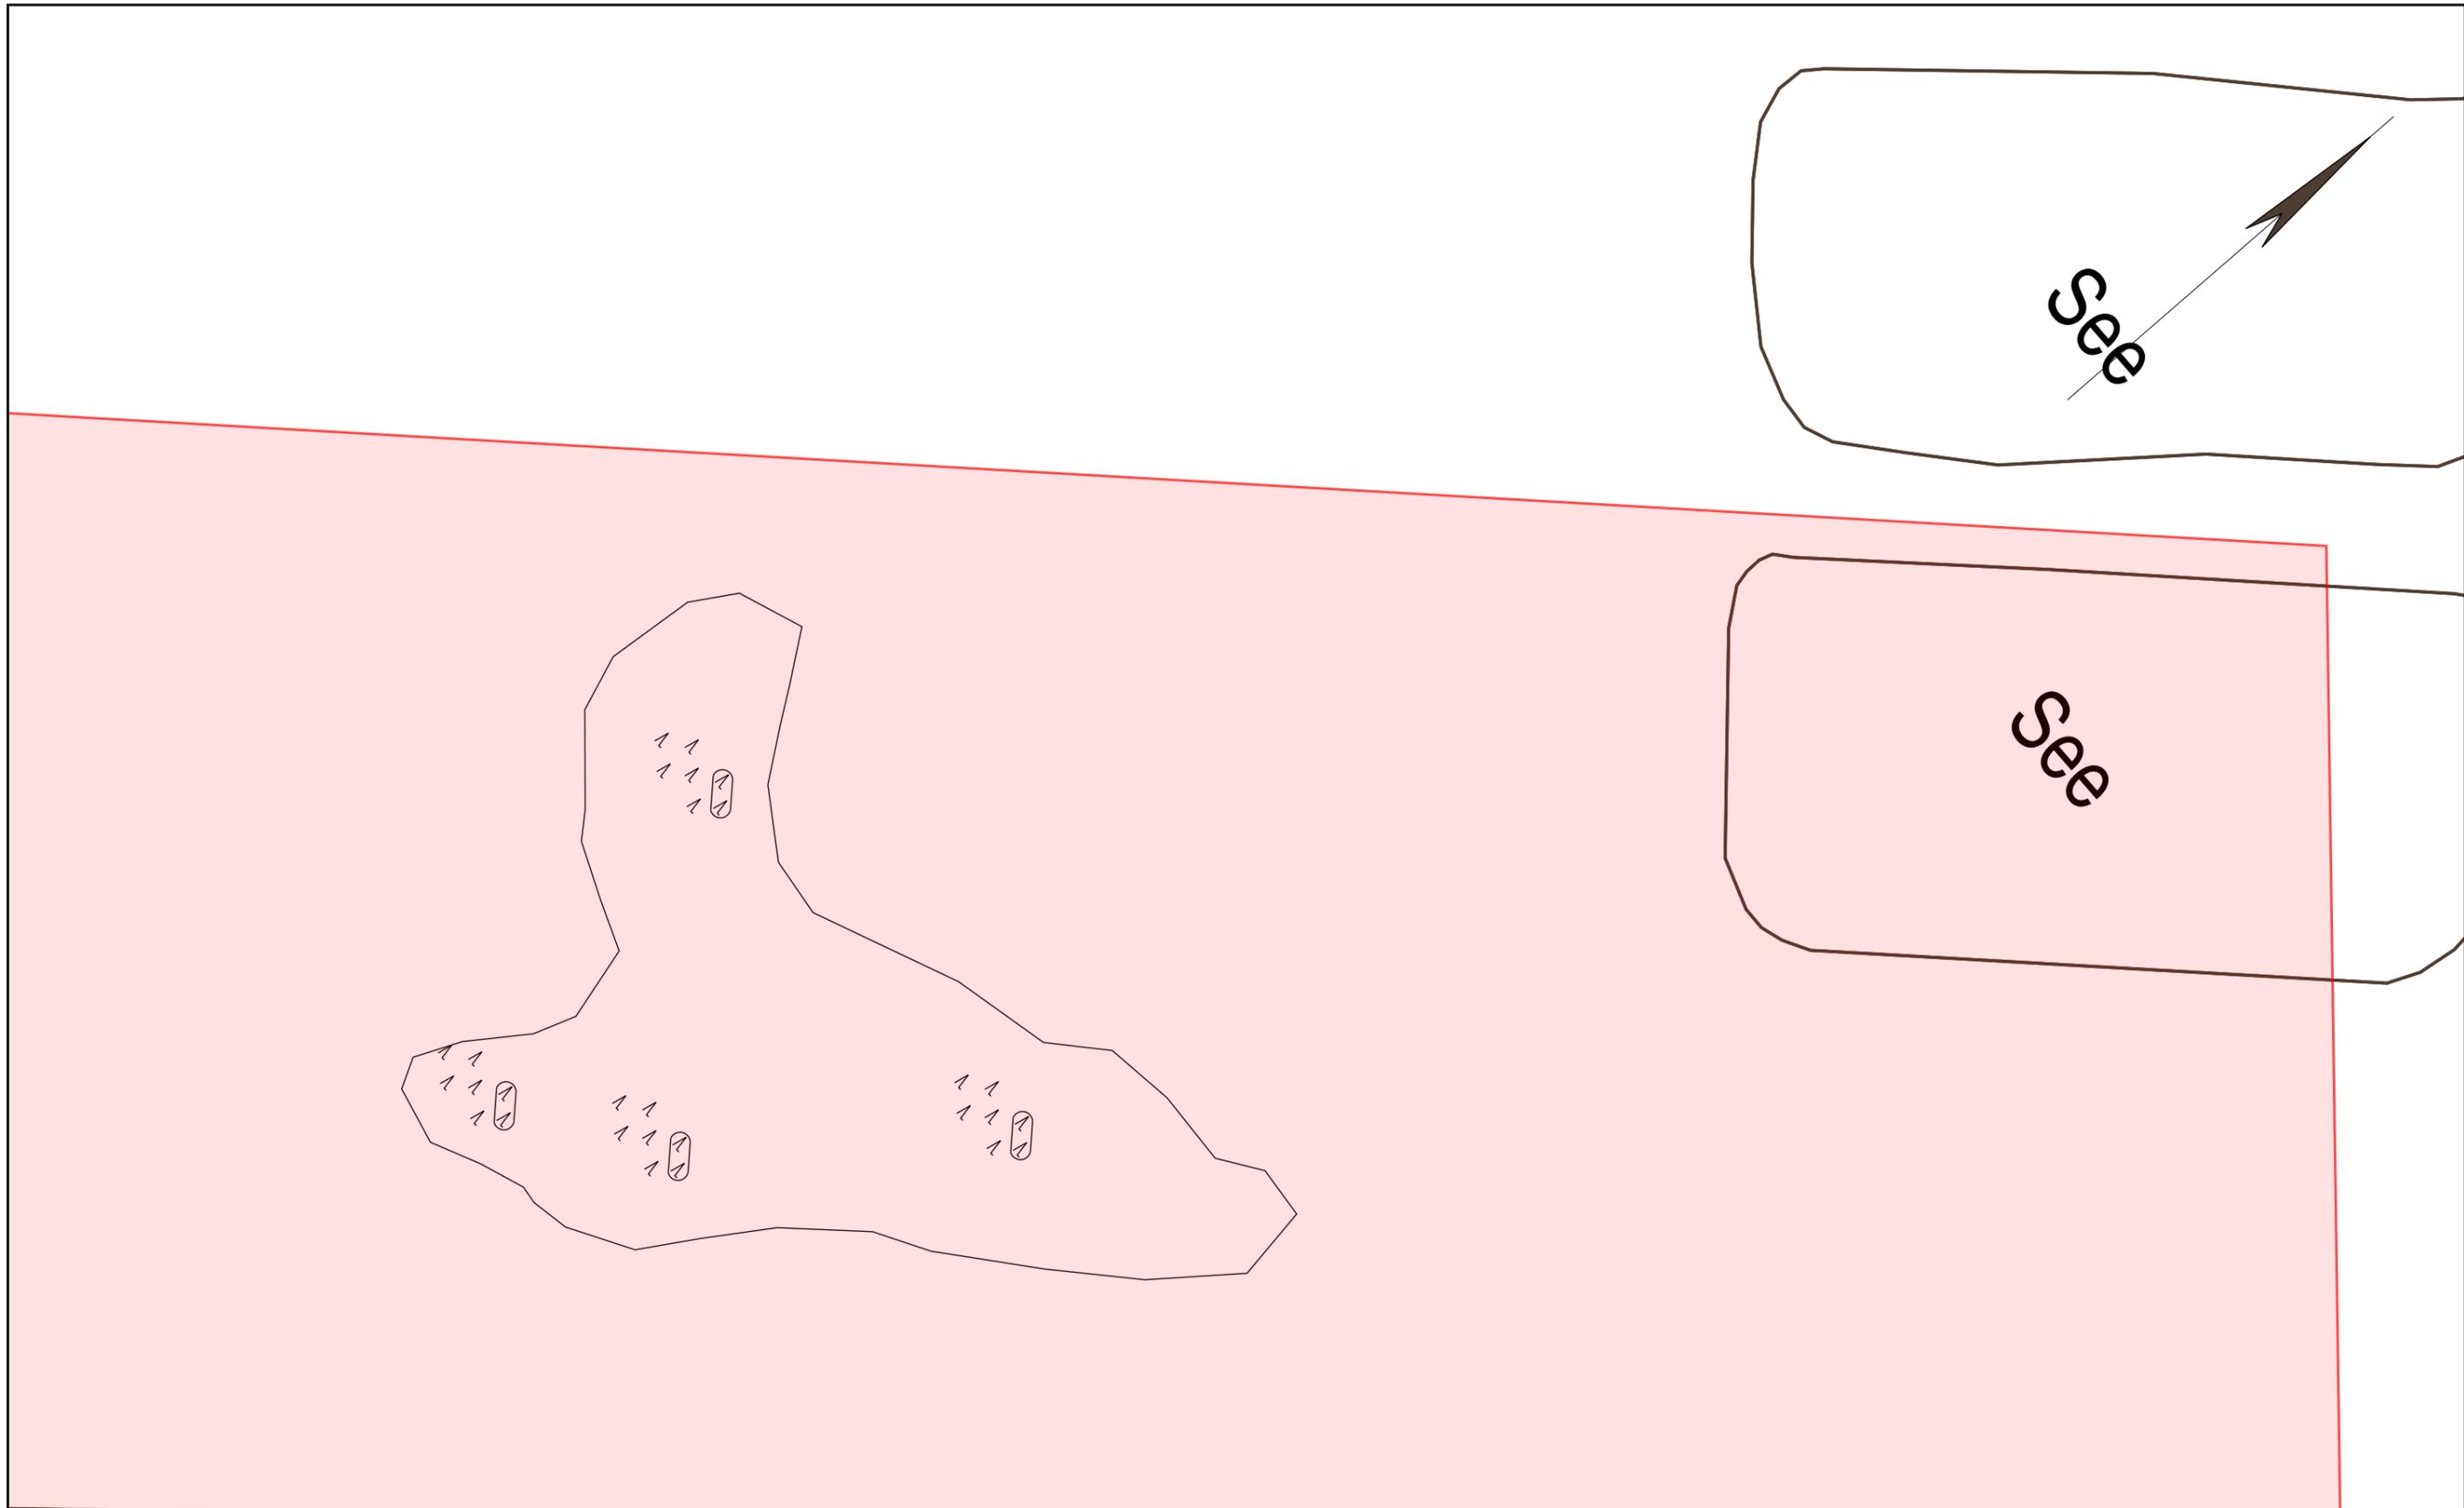

e.dis


Die Karte ist Eigentum der E.DIS Netz GmbH.
 Sie ist nur für den internen Verwendungszweck zu nutzen
 und muss datensicher entsorgt werden.
 Nachdruck oder Vervielfältigung nur mit Genehmigung des Eigentümers.

1:500

Kartenname: Gesamtmedienplan
 Anfragenummer: 0848166-EDIS
 Plannummer: 1
 zuständig: MB Altentreptow
 Ausgabedatum: 02.06.2023

Ort/Ortsteil: Friedland, Stadt
 Straße: Schwarzer Weg 2

- Farblegende**
- Strom-HS
 - Strom-MS
 - Strom-NS
 - Fernmelde
 - Gas-HD
 - Gas-MD
 - Gas-ND
 - Straßenbel.

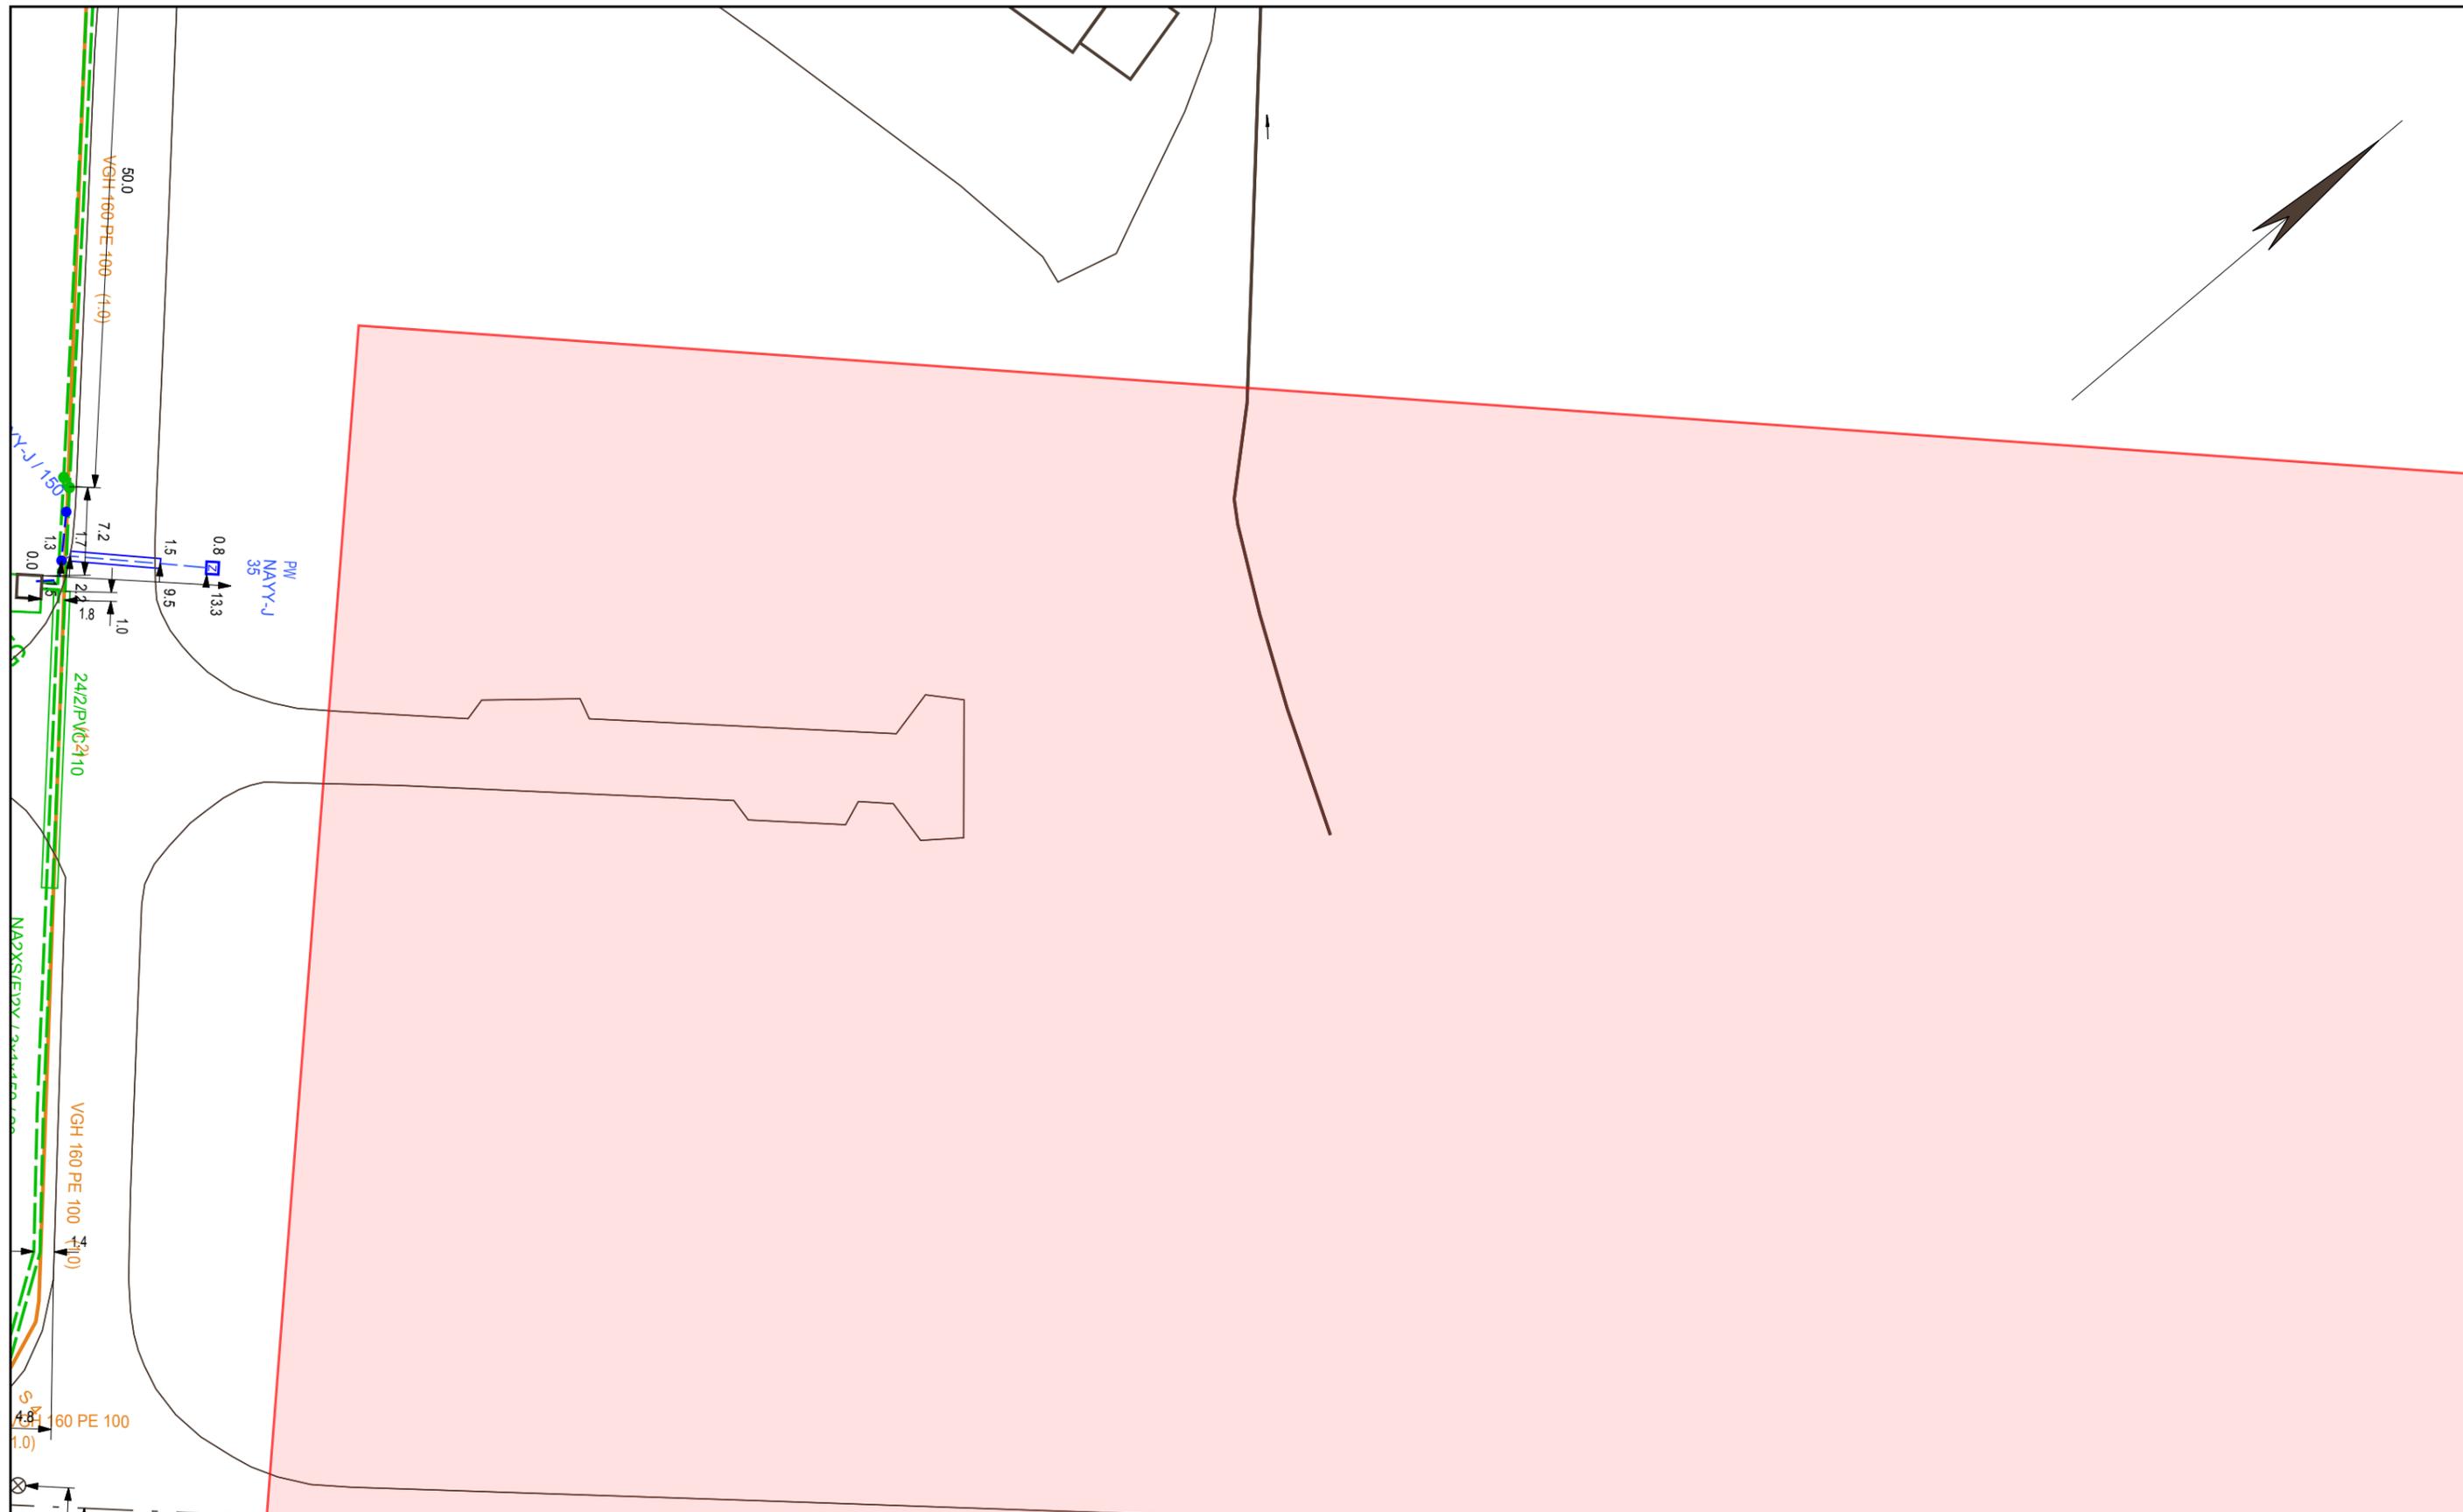

e.dis


Die Karte ist Eigentum der E.DIS Netz GmbH.
 Sie ist nur für den internen Verwendungszweck zu nutzen
 und muss datensicher entsorgt werden.
 Nachdruck oder Vervielfältigung nur mit Genehmigung des Eigentümers.

1:500

Kartenname: Gesamtmedienplan
 Anfragenummer: 0848166-EDIS
 Plannummer: 2
 zuständig: MB Altentreptow
 Ausgabedatum: 02.06.2023

Ort/Ortsteil: Friedland, Stadt
 Straße: Schwarzer Weg 2

- Farblegende**
- Strom-HS
 - Strom-MS
 - Strom-NS
 - Fernmelde
 - Gas-HD
 - Gas-MD
 - Gas-ND
 - Straßenbel.

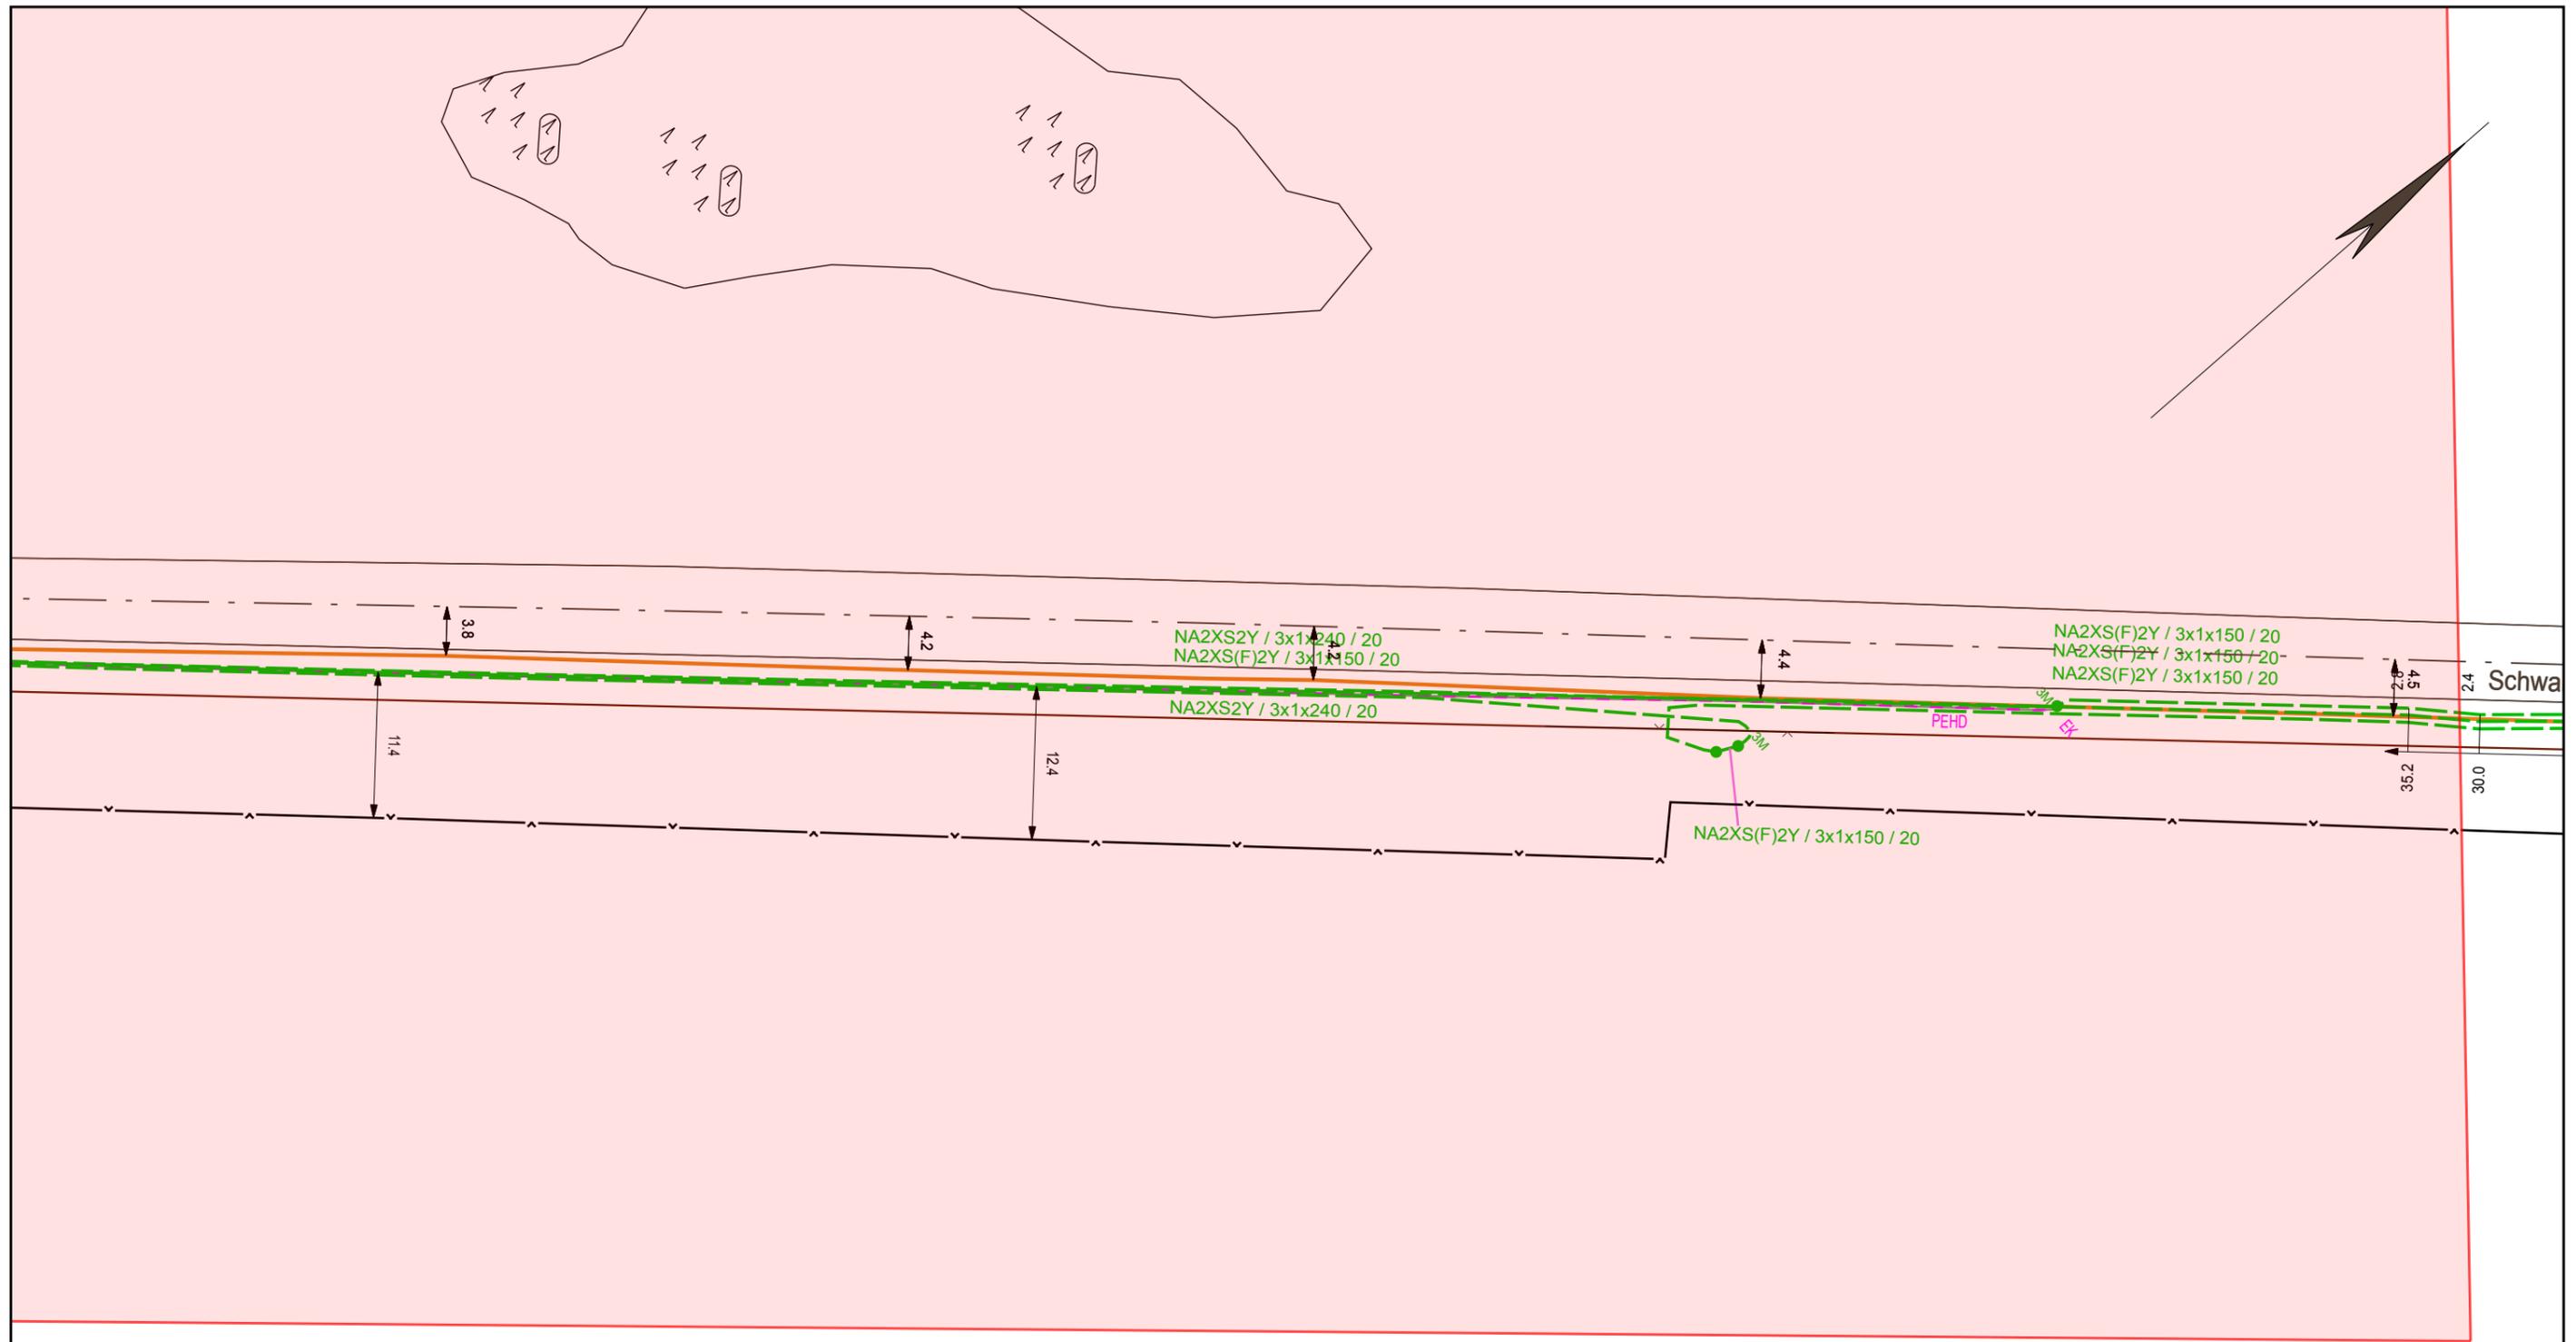

e.dis

Die Karte ist Eigentum der E.DIS Netz GmbH.
Sie ist nur für den internen Verwendungszweck zu nutzen
und muss datensicher entsorgt werden.
Nachdruck oder Vervielfältigung nur mit Genehmigung des Eigentümers.


1:500

Kartenname: Gesamtmedienplan
Anfragenummer: 0848166-EDIS
Plannummer: 3
zuständig: MB Altentreptow
Ausgabedatum: 02.06.2023

Ort/Ortsteil: Friedland, Stadt
Straße: Schwarzer Weg 2

Farblegende

- Strom-HS
- Strom-MS
- Strom-NS
- Fernmelde
- Gas-HD
- Gas-MD
- Gas-ND
- Straßenbel.

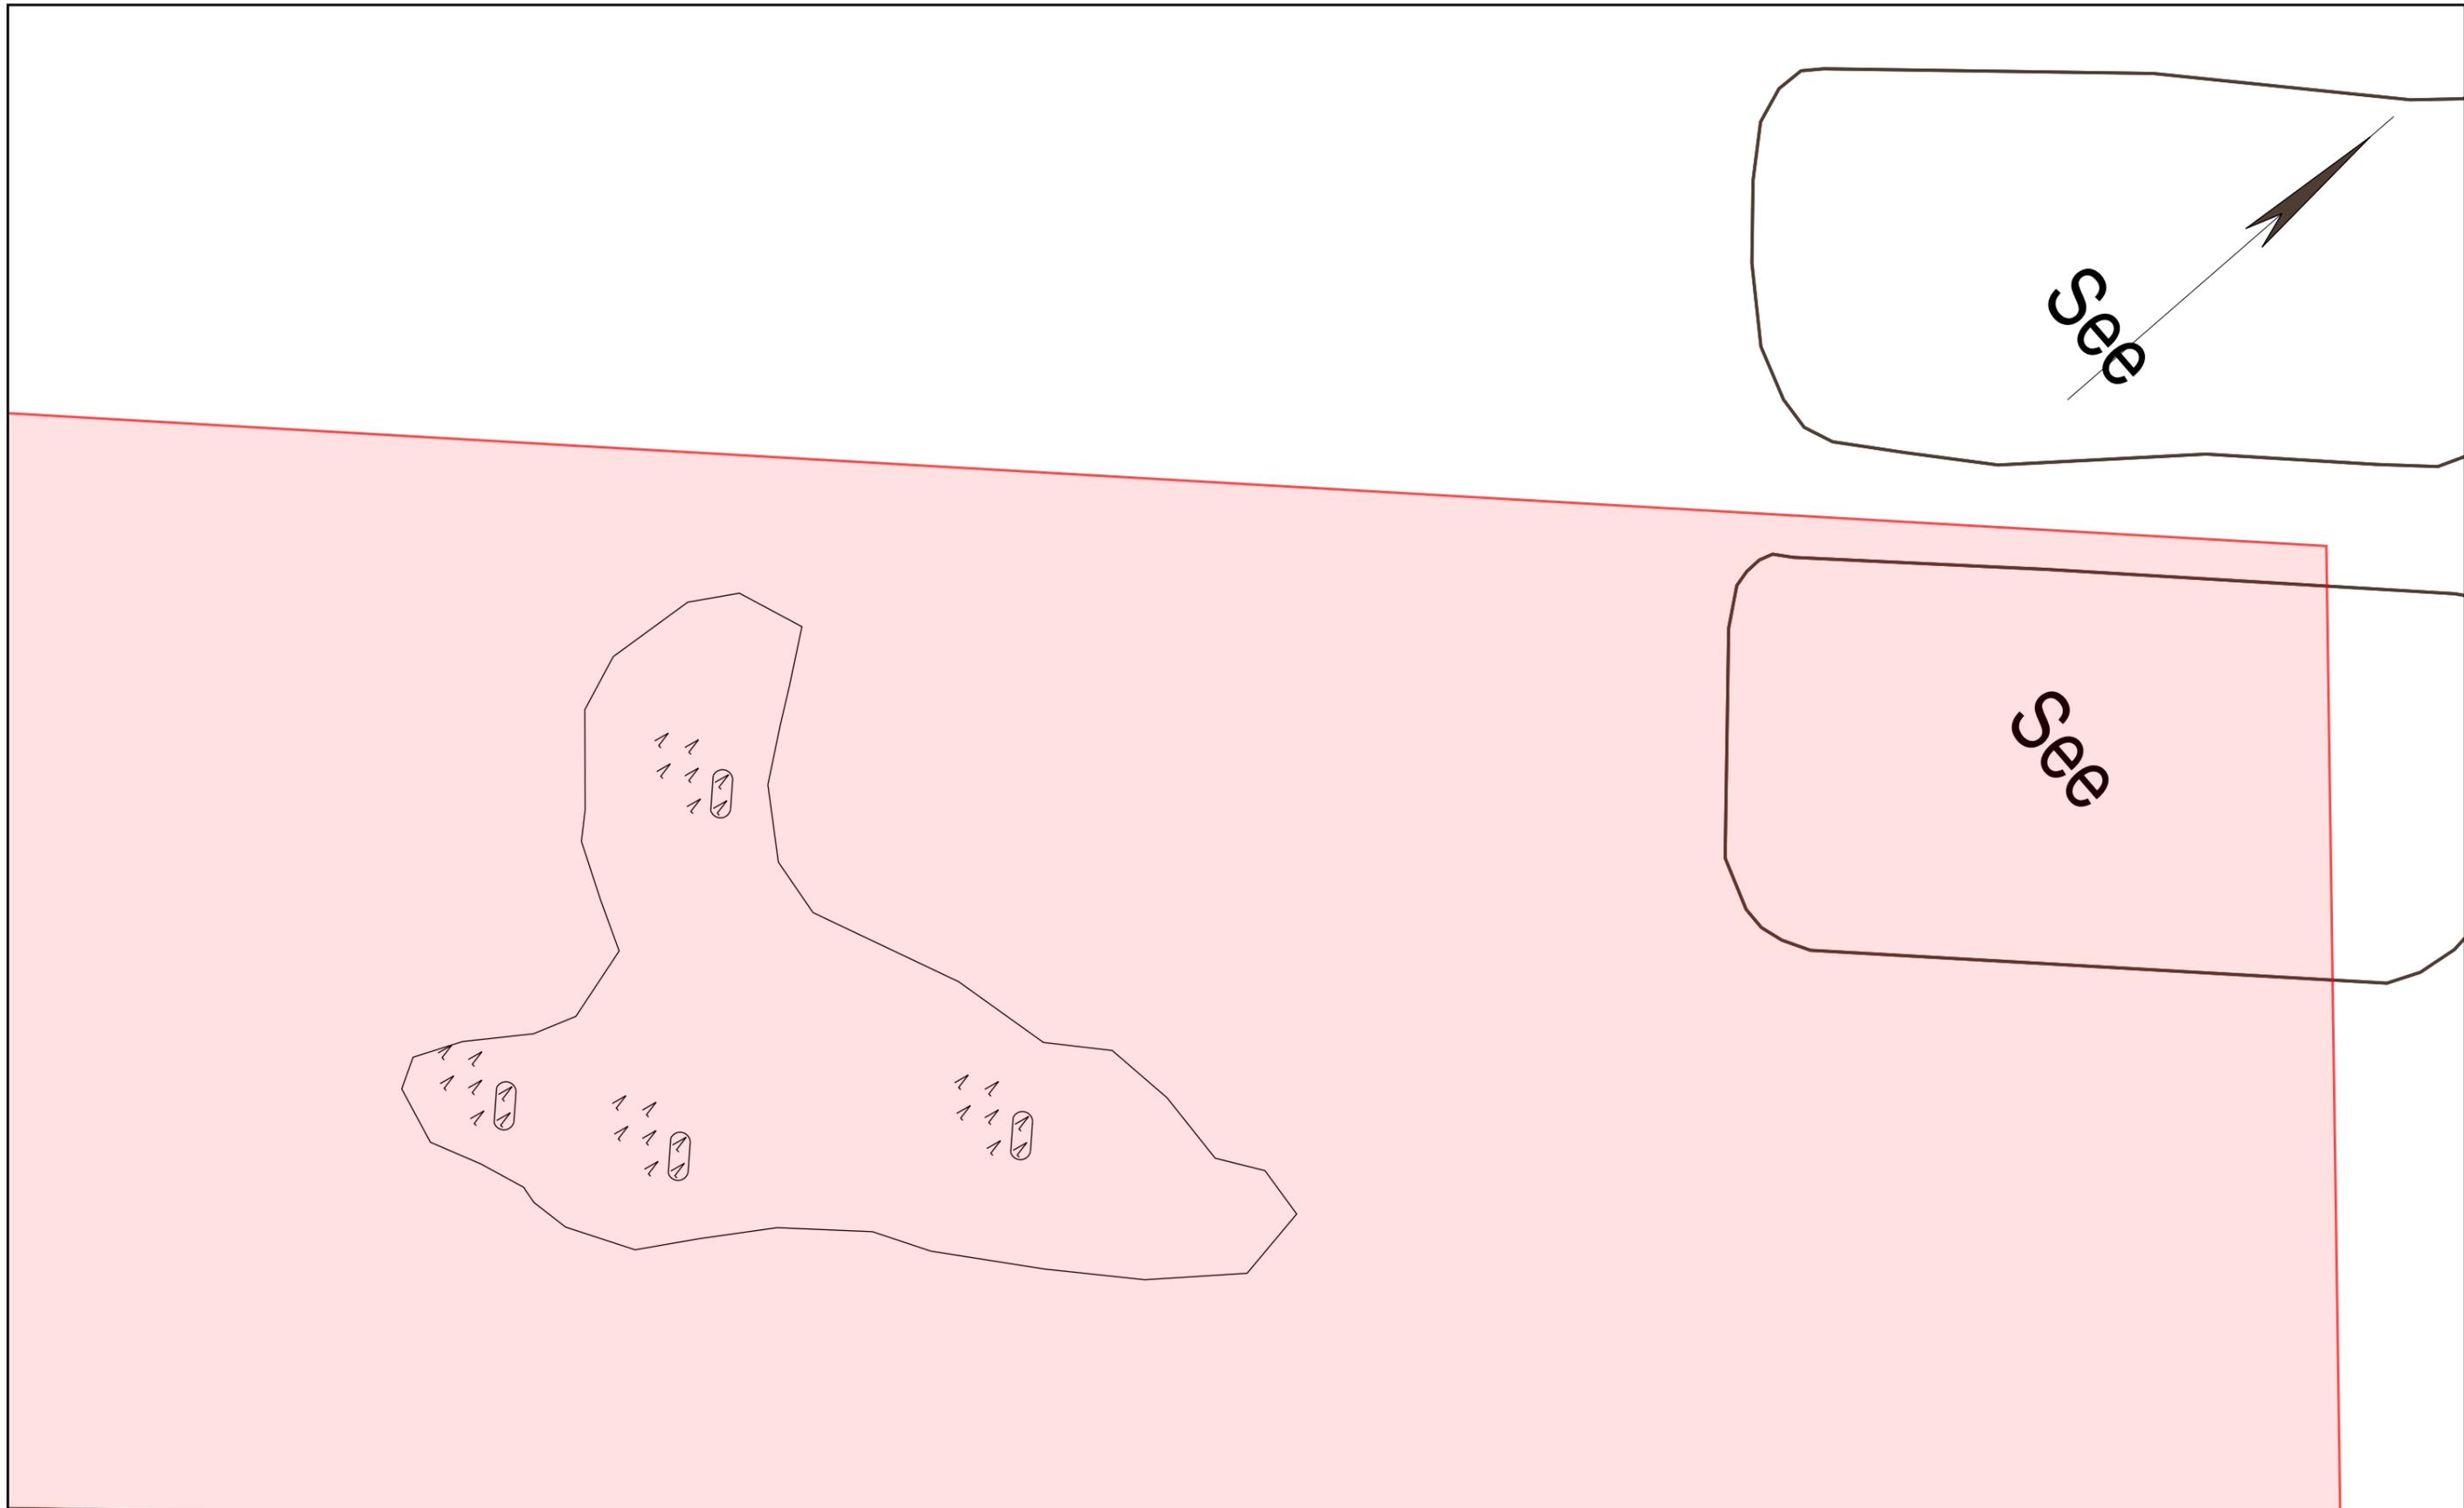


Die Karte ist Eigentum der E.DIS Netz GmbH.
 Sie ist nur für den internen Verwendungszweck zu nutzen
 und muss datensicher entsorgt werden.
 Nachdruck oder Vervielfältigung nur mit Genehmigung des Eigentümers.

1:500

Kartenname: Strom-MSP
 Anfragenummer: 0848166-EDIS
 Plannummer: 1
 zuständig: MB Altentreptow
 Ausgabedatum: 02.06.2023

Ort/Ortsteil: Friedland, Stadt
 Straße: Schwarzer Weg 2

- Farblegende**
- Strom-HS
 - Strom-MS
 - Strom-NS
 - Fernmelde
 - Gas-HD
 - Gas-MD
 - Gas-ND
 - Straßenbel.

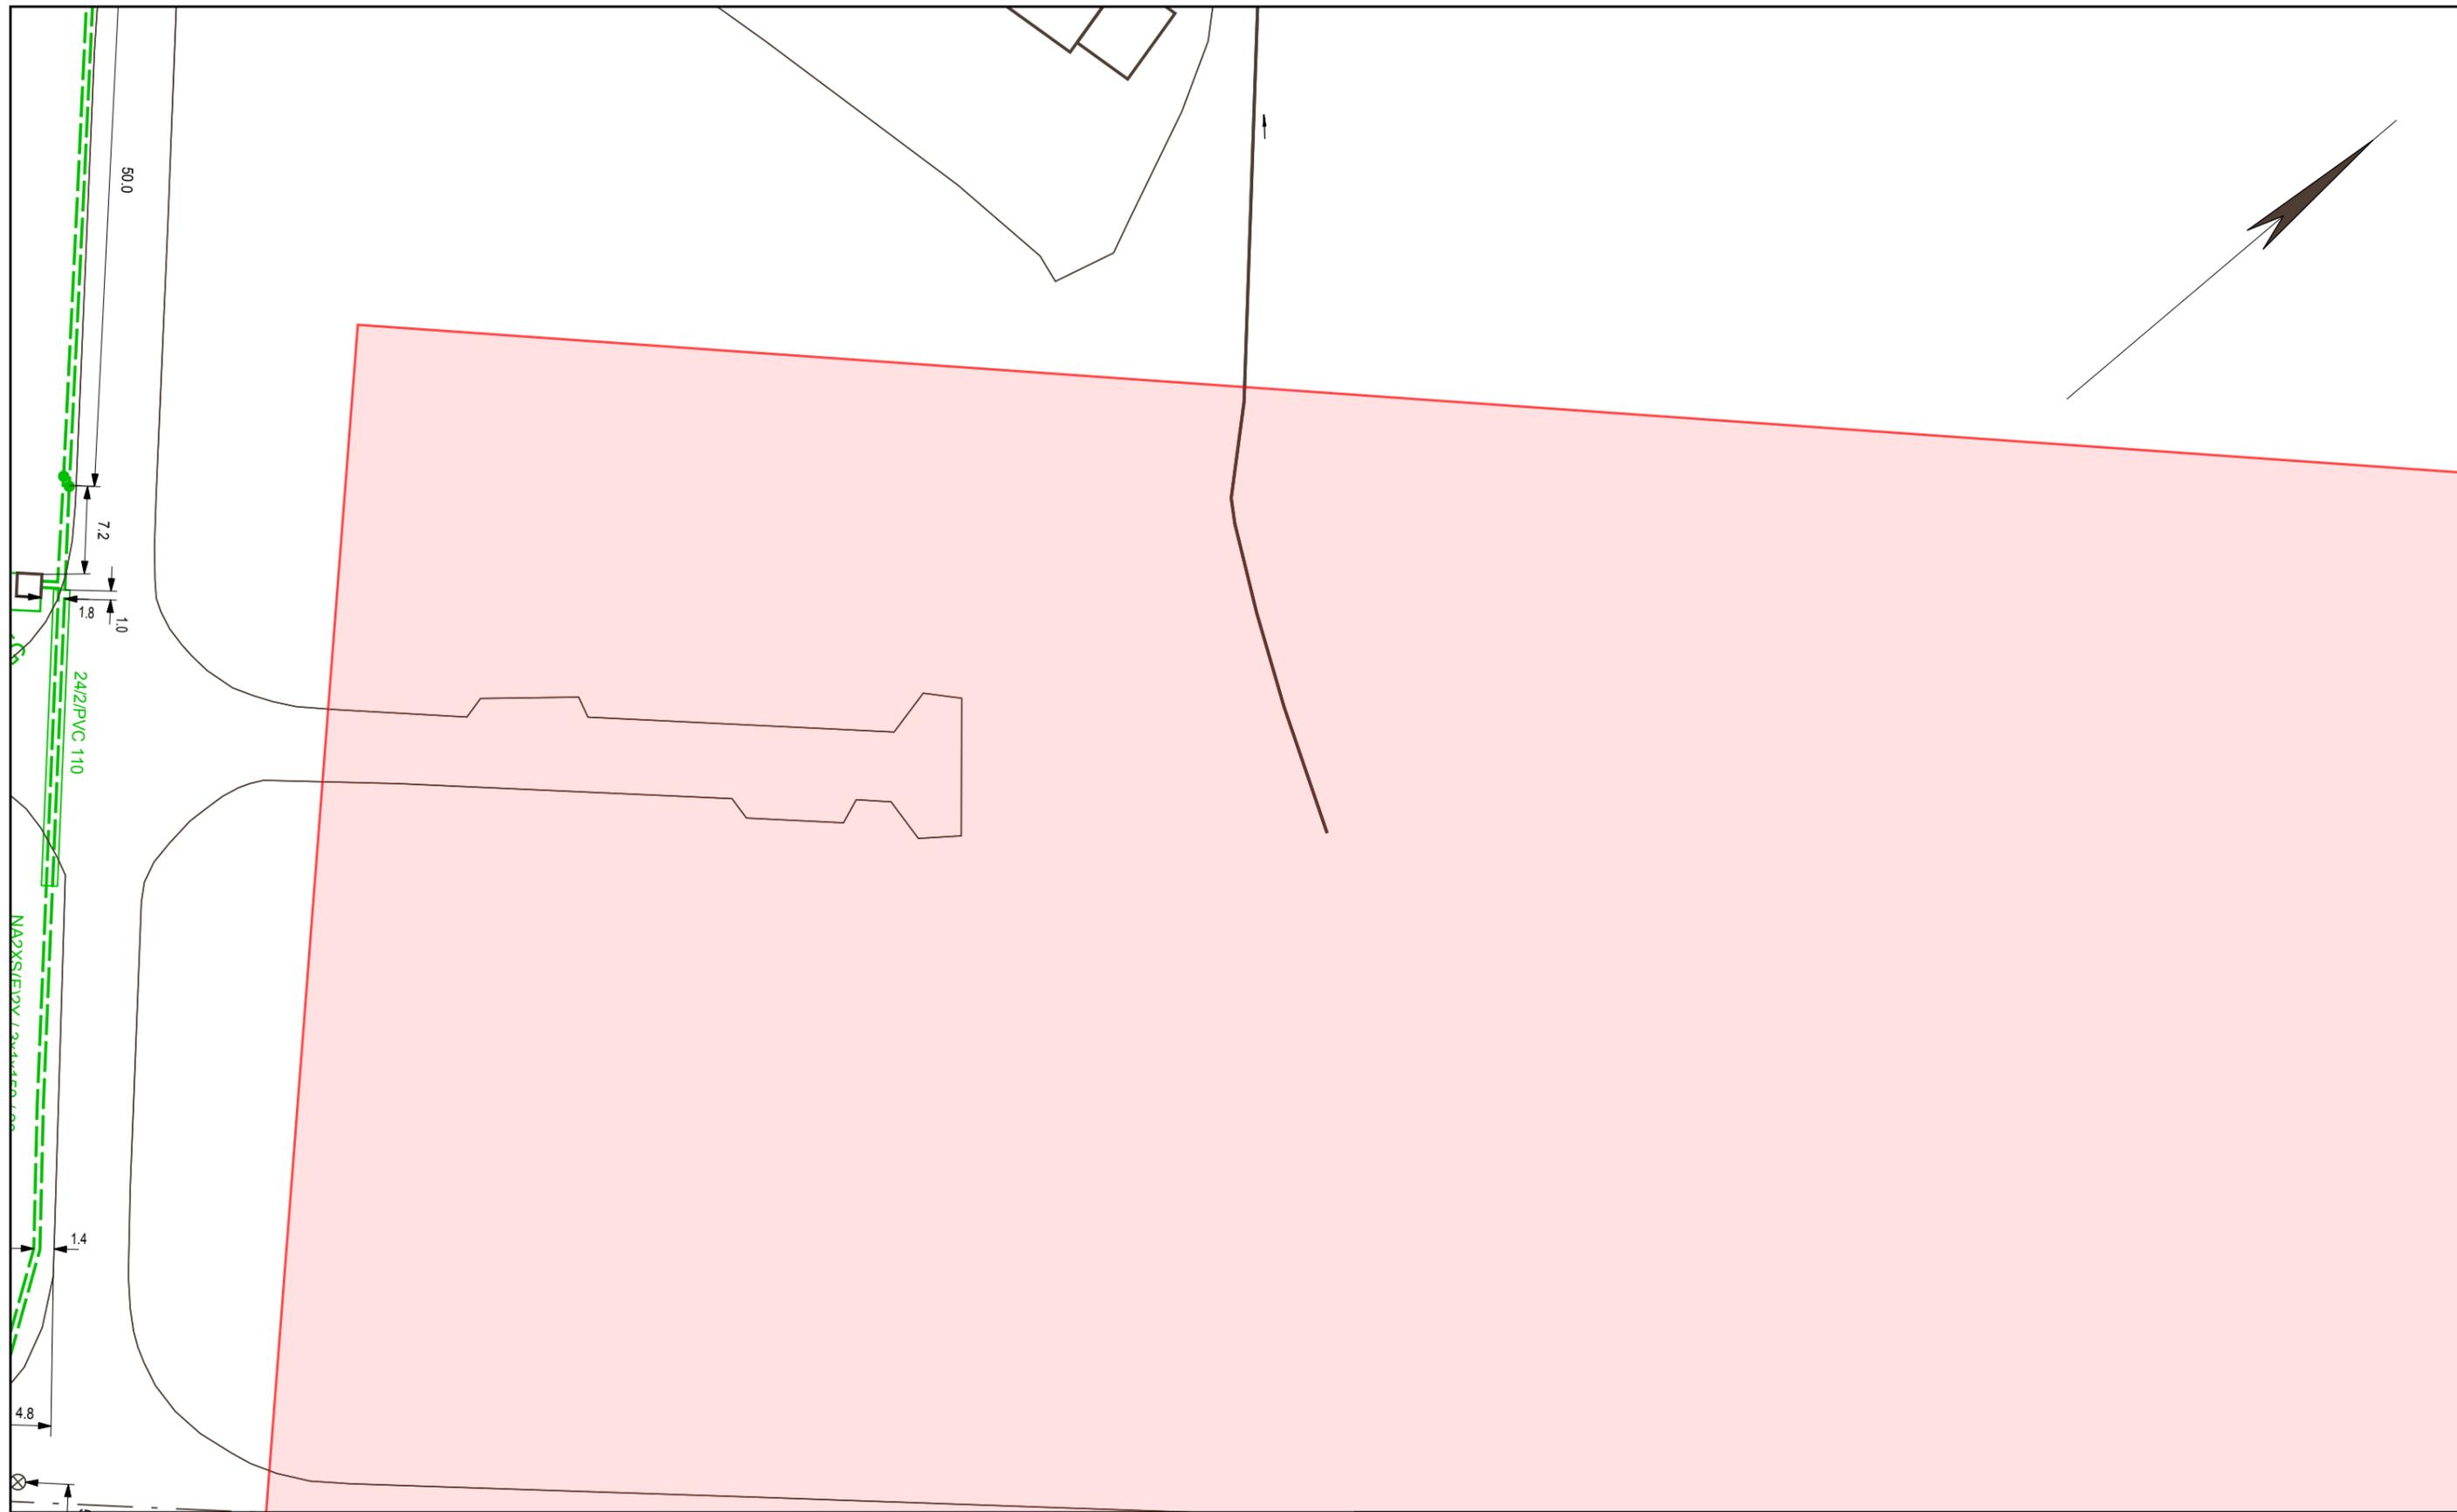

e.dis


Die Karte ist Eigentum der E.DIS Netz GmbH.
 Sie ist nur für den internen Verwendungszweck zu nutzen
 und muss datensicher entsorgt werden.
 Nachdruck oder Vervielfältigung nur mit Genehmigung des Eigentümers.

1:500

Kartenname: Strom-MSP
 Anfragenummer: 0848166-EDIS
 Plannummer: 2
 zuständig: MB Altentreptow
 Ausgabedatum: 02.06.2023

Ort/Ortsteil: Friedland, Stadt
 Straße: Schwarzer Weg 2

- Farblgende**
- Strom-HS
 - Strom-MS
 - Strom-NS
 - Fernmelde
 - Gas-HD
 - Gas-MD
 - Gas-ND
 - Straßenbel.

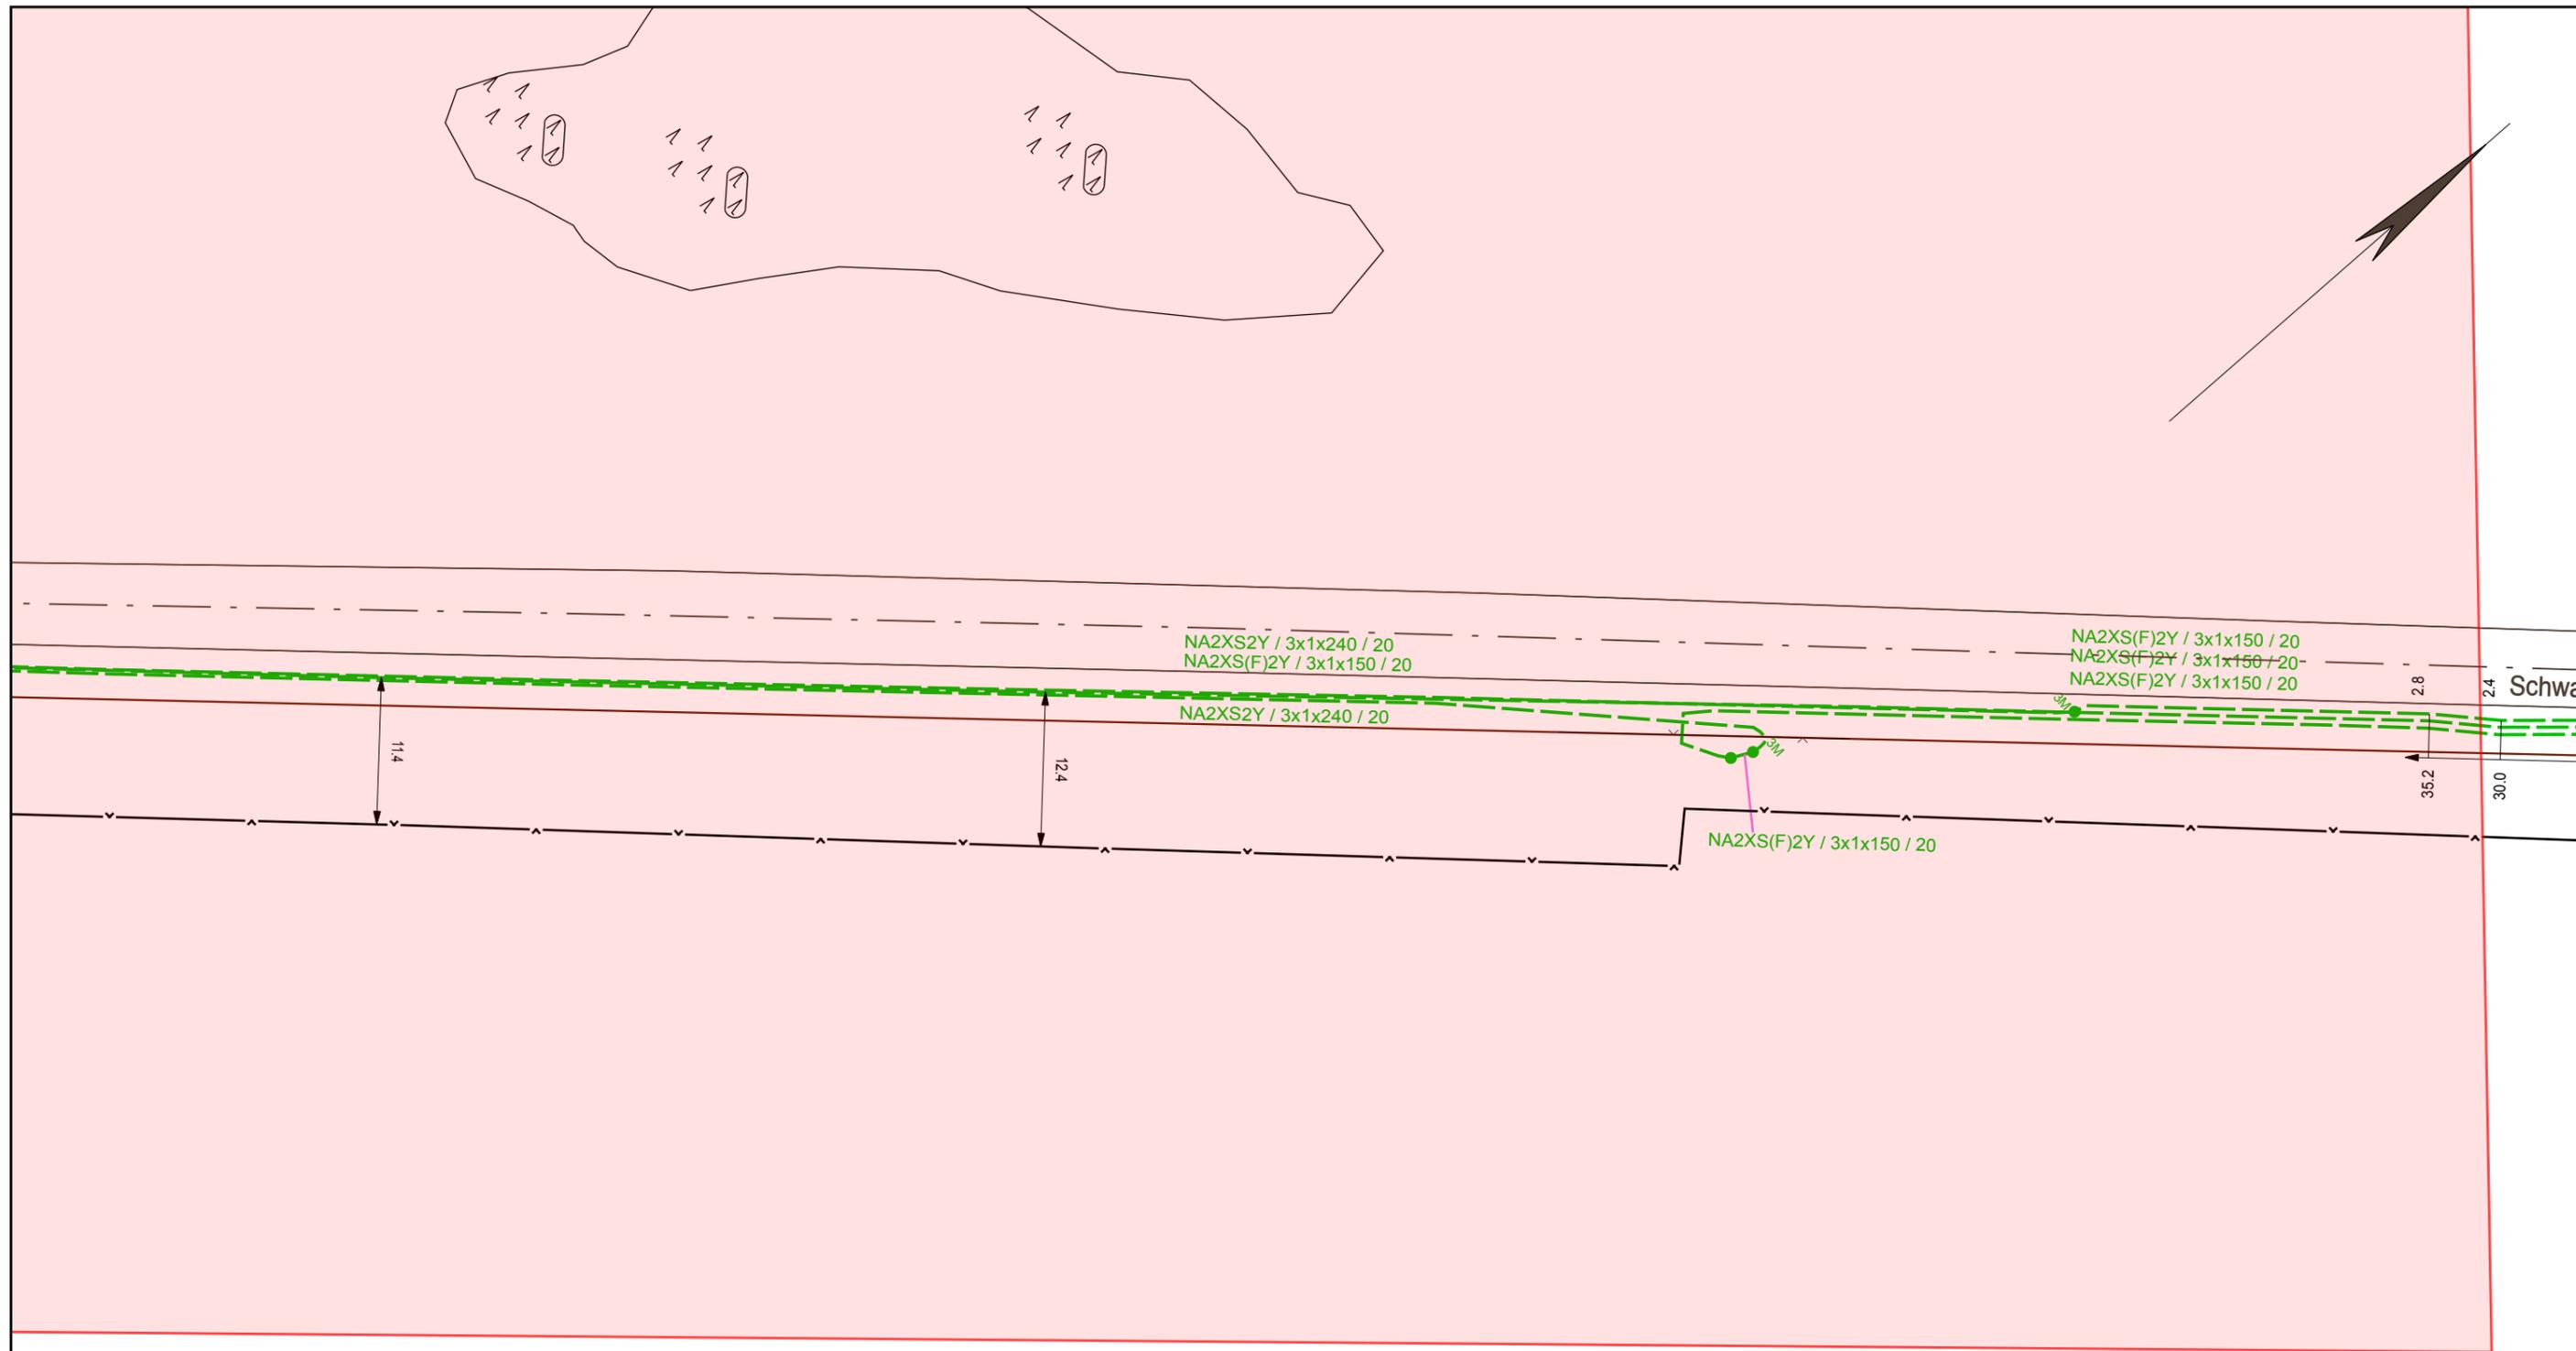

e.dis


Die Karte ist Eigentum der E.DIS Netz GmbH.
Sie ist nur für den internen Verwendungszweck zu nutzen
und muss datensicher entsorgt werden.
Nachdruck oder Vervielfältigung nur mit Genehmigung des Eigentümers.

1:500

Kartenname: Strom-MSP
Anfragenummer: 0848166-EDIS
Plannummer: 3
zuständig: MB Altentreptow
Ausgabedatum: 02.06.2023

Ort/Ortsteil: Friedland, Stadt
Straße: Schwarzer Weg 2

- Farblegende**
- Strom-HS
 - Strom-MS
 - Strom-NS
 - Fernmelde
 - Gas-HD
 - Gas-MD
 - Gas-ND
 - Straßenbel.

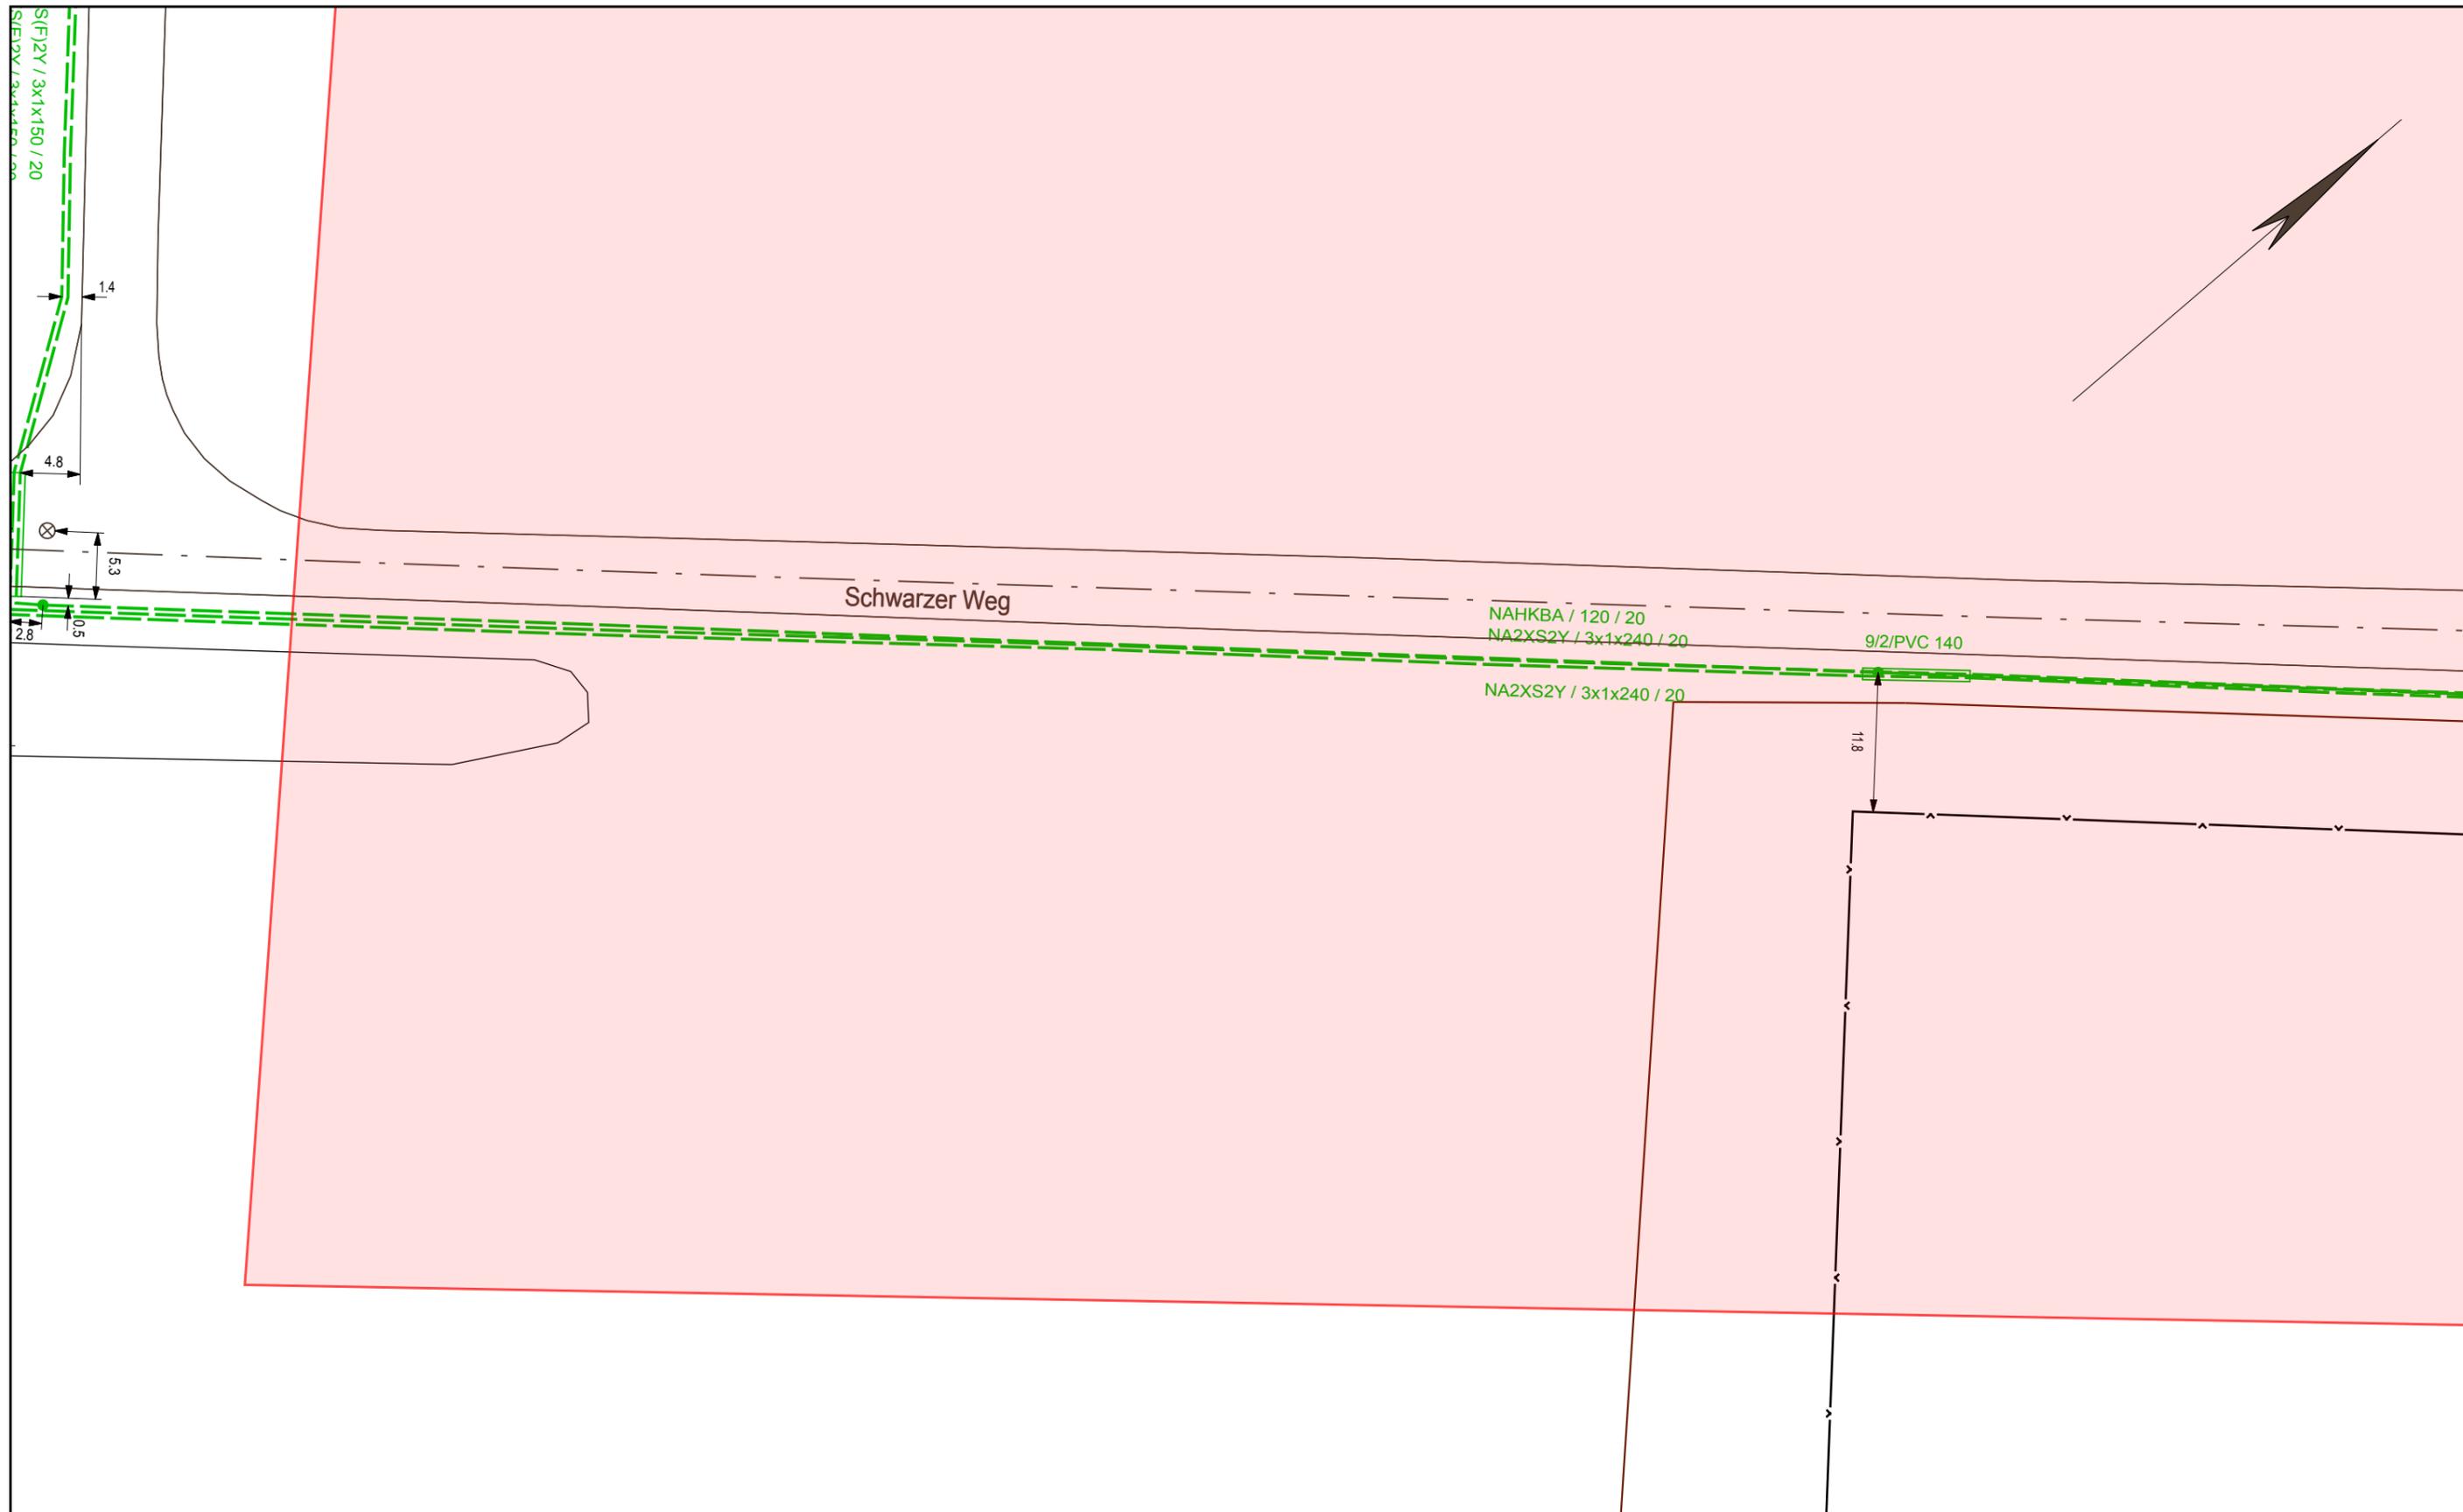


Die Karte ist Eigentum der E.DIS Netz GmbH.
 Sie ist nur für den internen Verwendungszweck zu nutzen
 und muss datensicher entsorgt werden.
 Nachdruck oder Vervielfältigung nur mit Genehmigung des Eigentümers.

1:500

Kartenname: Strom-MSP
 Anfragenummer: 0848166-EDIS
 Plannummer: 4
 zuständig: MB Altentreptow
 Ausgabedatum: 02.06.2023

Ort/Ortsteil: Friedland, Stadt
 Straße: Schwarzer Weg 2

Farblegende	
■	Strom-HS
■	Strom-MS
■	Strom-NS
■	Fernmelde
■	Gas-HD
■	Gas-MD
■	Gas-ND
■	Straßenbel.

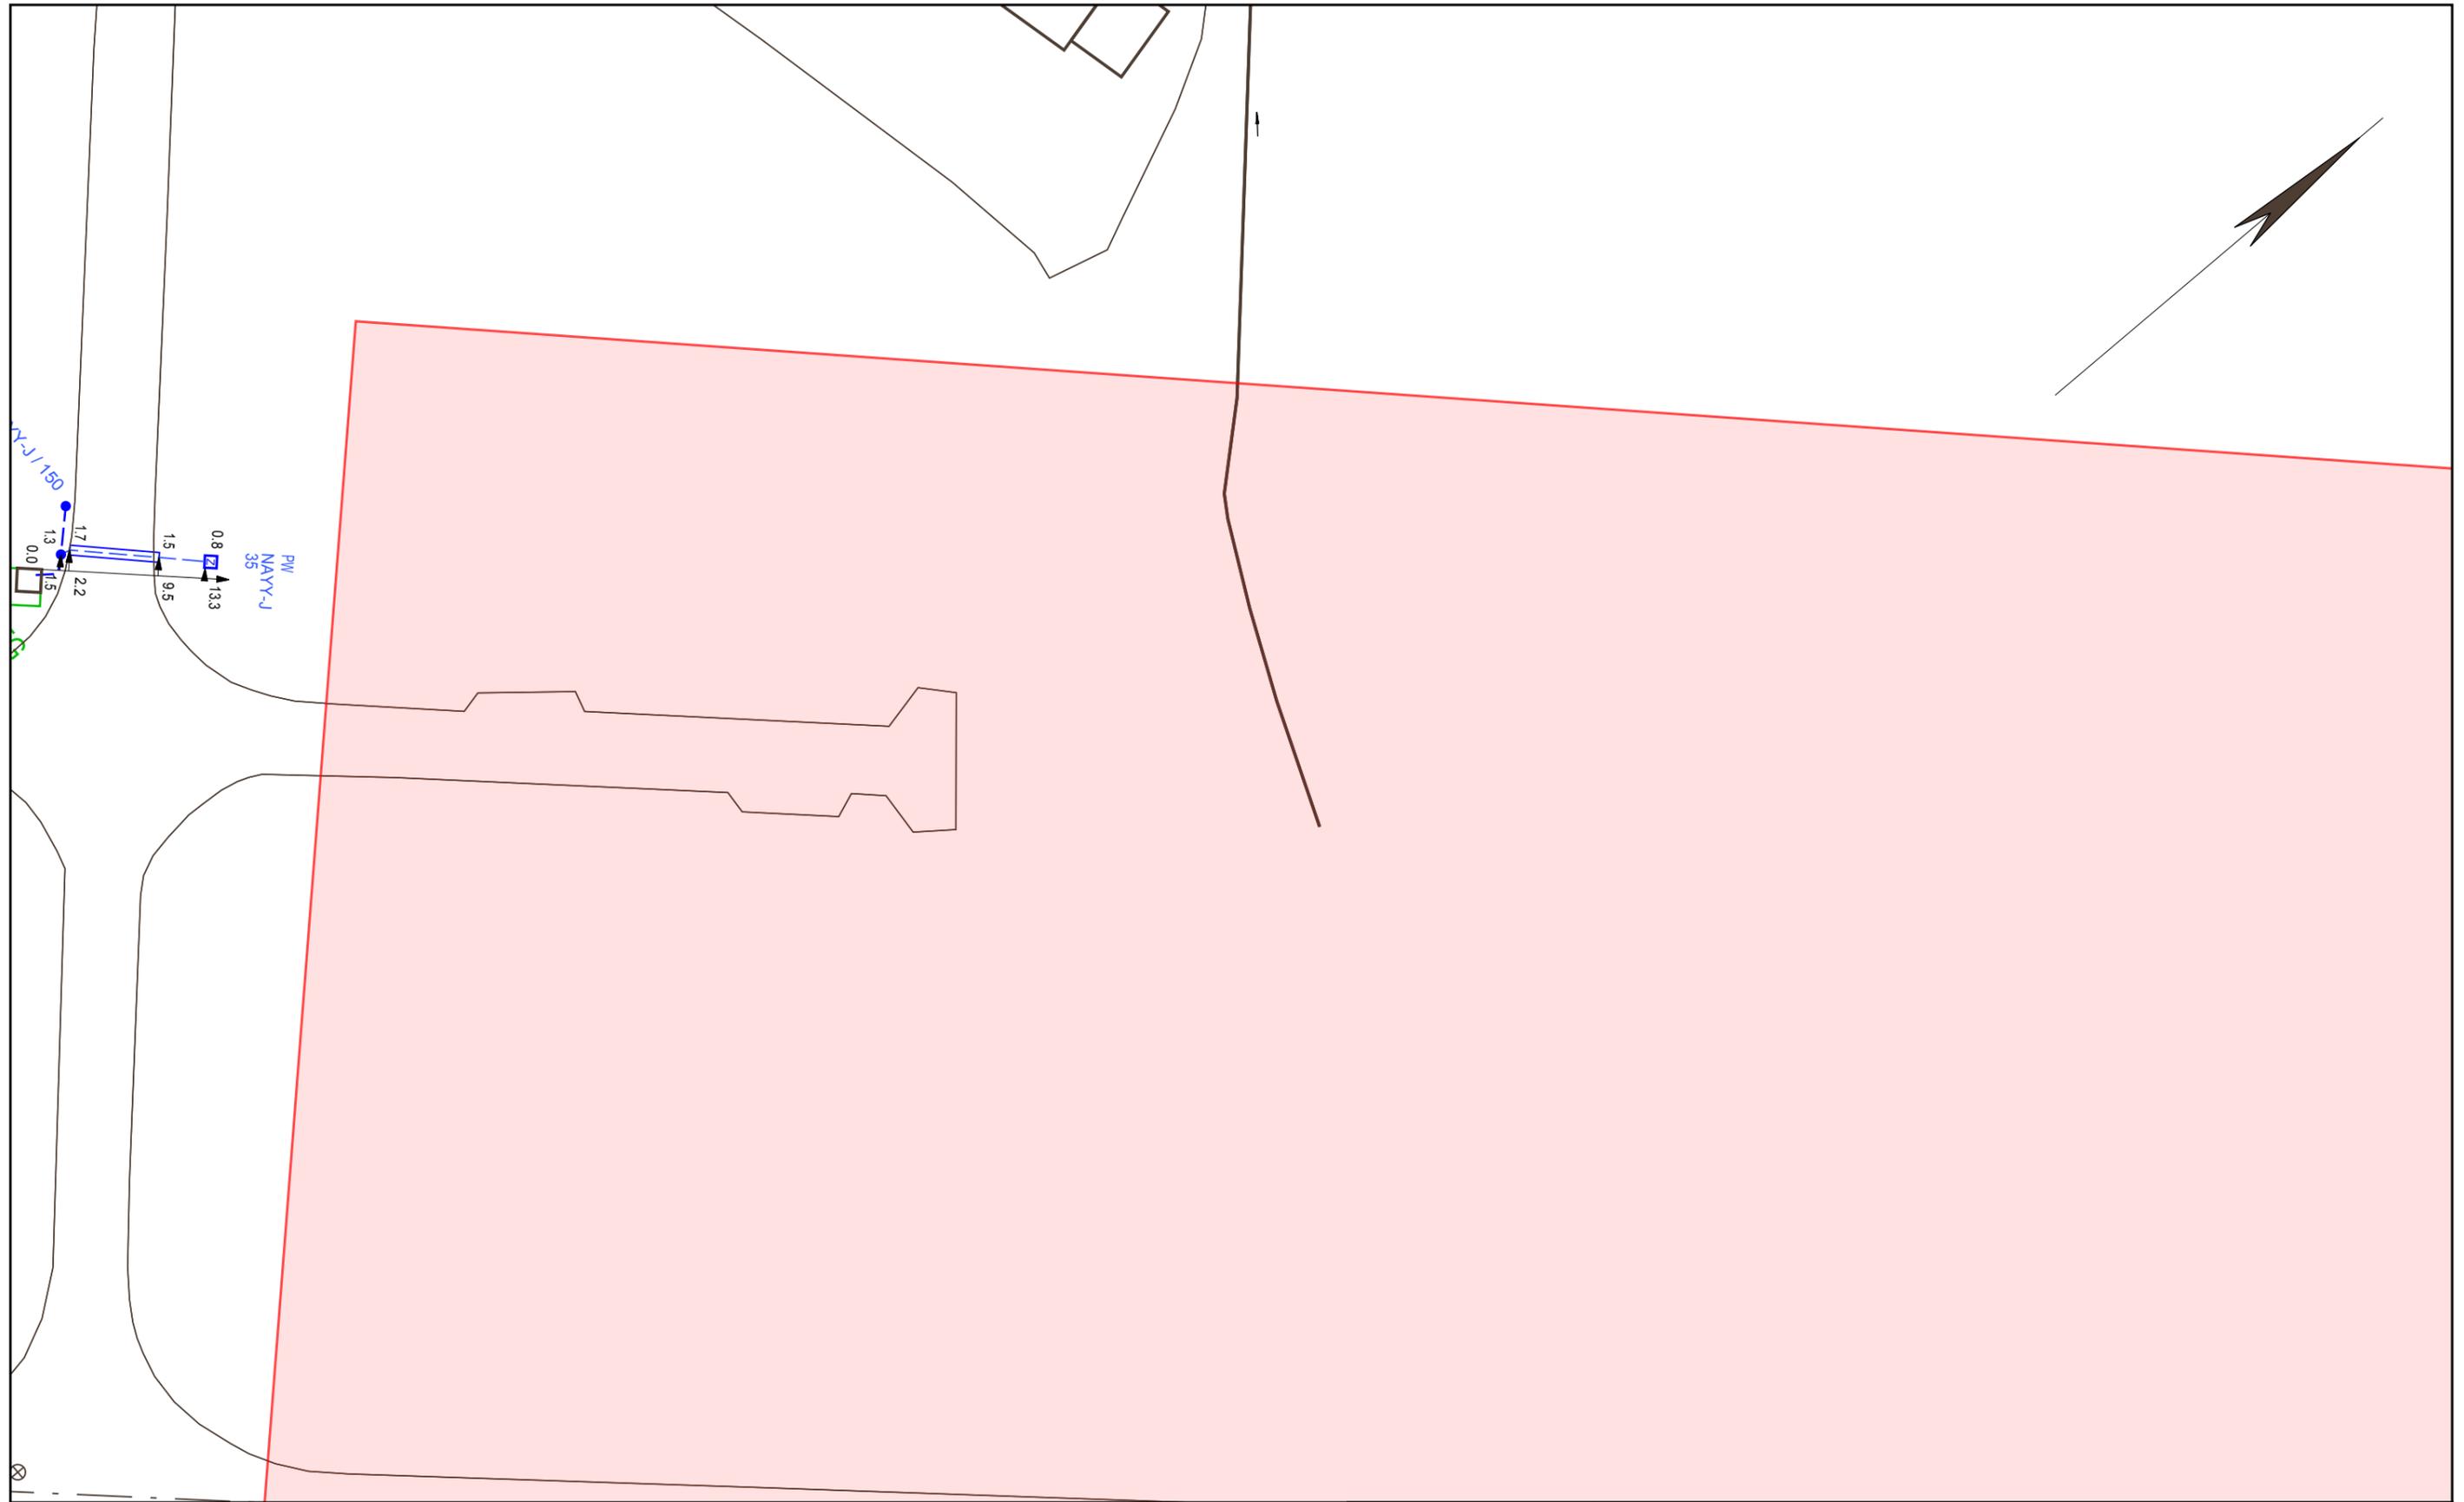


Die Karte ist Eigentum der E.DIS Netz GmbH.
 Sie ist nur für den internen Verwendungszweck zu nutzen
 und muss datensicher entsorgt werden.
 Nachdruck oder Vervielfältigung nur mit Genehmigung des Eigentümers.

1:500

Kartenname: Strom-NSP
 Anfragenummer: 0848166-EDIS
 Plannummer: 2
 zuständig: MB Altentreptow
 Ausgabedatum: 02.06.2023

Ort/Ortsteil: Friedland, Stadt
 Straße: Schwarzer Weg 2

- Farblegende**
- Strom-HS
 - Strom-MS
 - Strom-NS
 - Fernmelde
 - Gas-HD
 - Gas-MD
 - Gas-ND
 - Straßenbel.

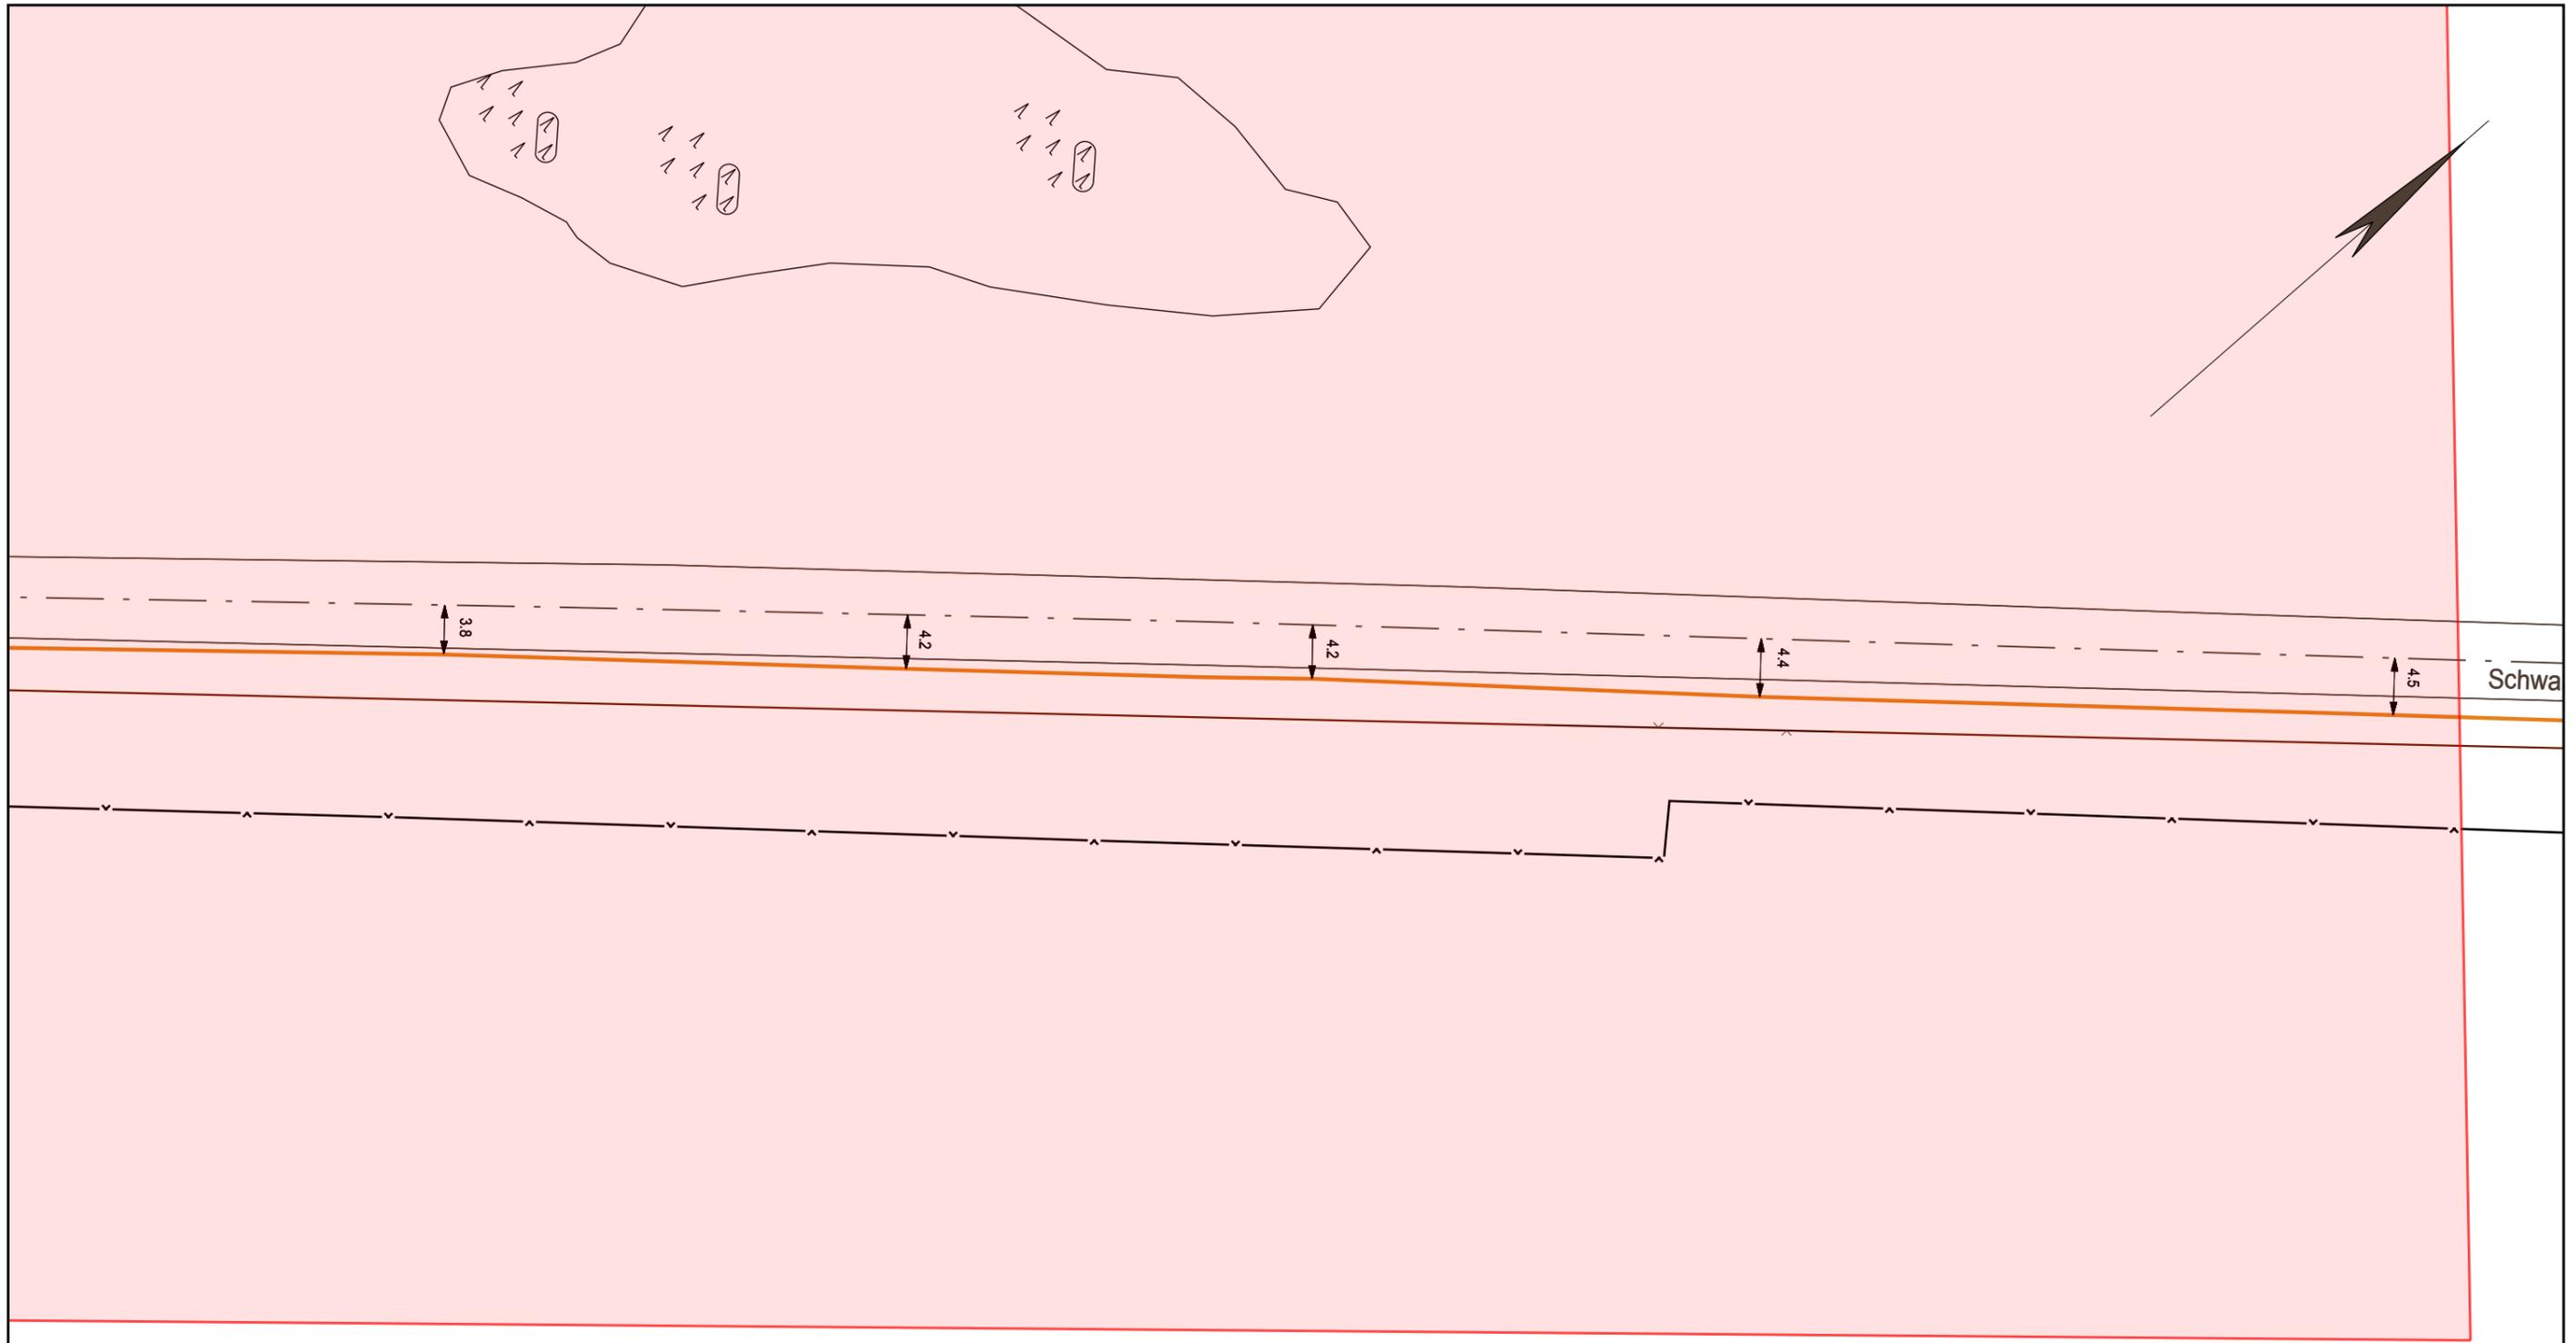


Die Karte ist Eigentum der E.DIS Netz GmbH.
 Sie ist nur für den internen Verwendungszweck zu nutzen
 und muss datensicher entsorgt werden.
 Nachdruck oder Vervielfältigung nur mit Genehmigung des Eigentümers.

1:500

Kartenname: Gas
 Anfragenummer: 0848166-EDIS
 Plannummer: 3
 zuständig: MB Altentreptow
 Ausgabedatum: 02.06.2023

Ort/Ortsteil: Friedland, Stadt
 Straße: Schwarzer Weg 2

- Farblegende**
- Strom-HS
 - Strom-MS
 - Strom-NS
 - Fernmelde
 - Gas-HD
 - Gas-MD
 - Gas-ND
 - Straßenbel.

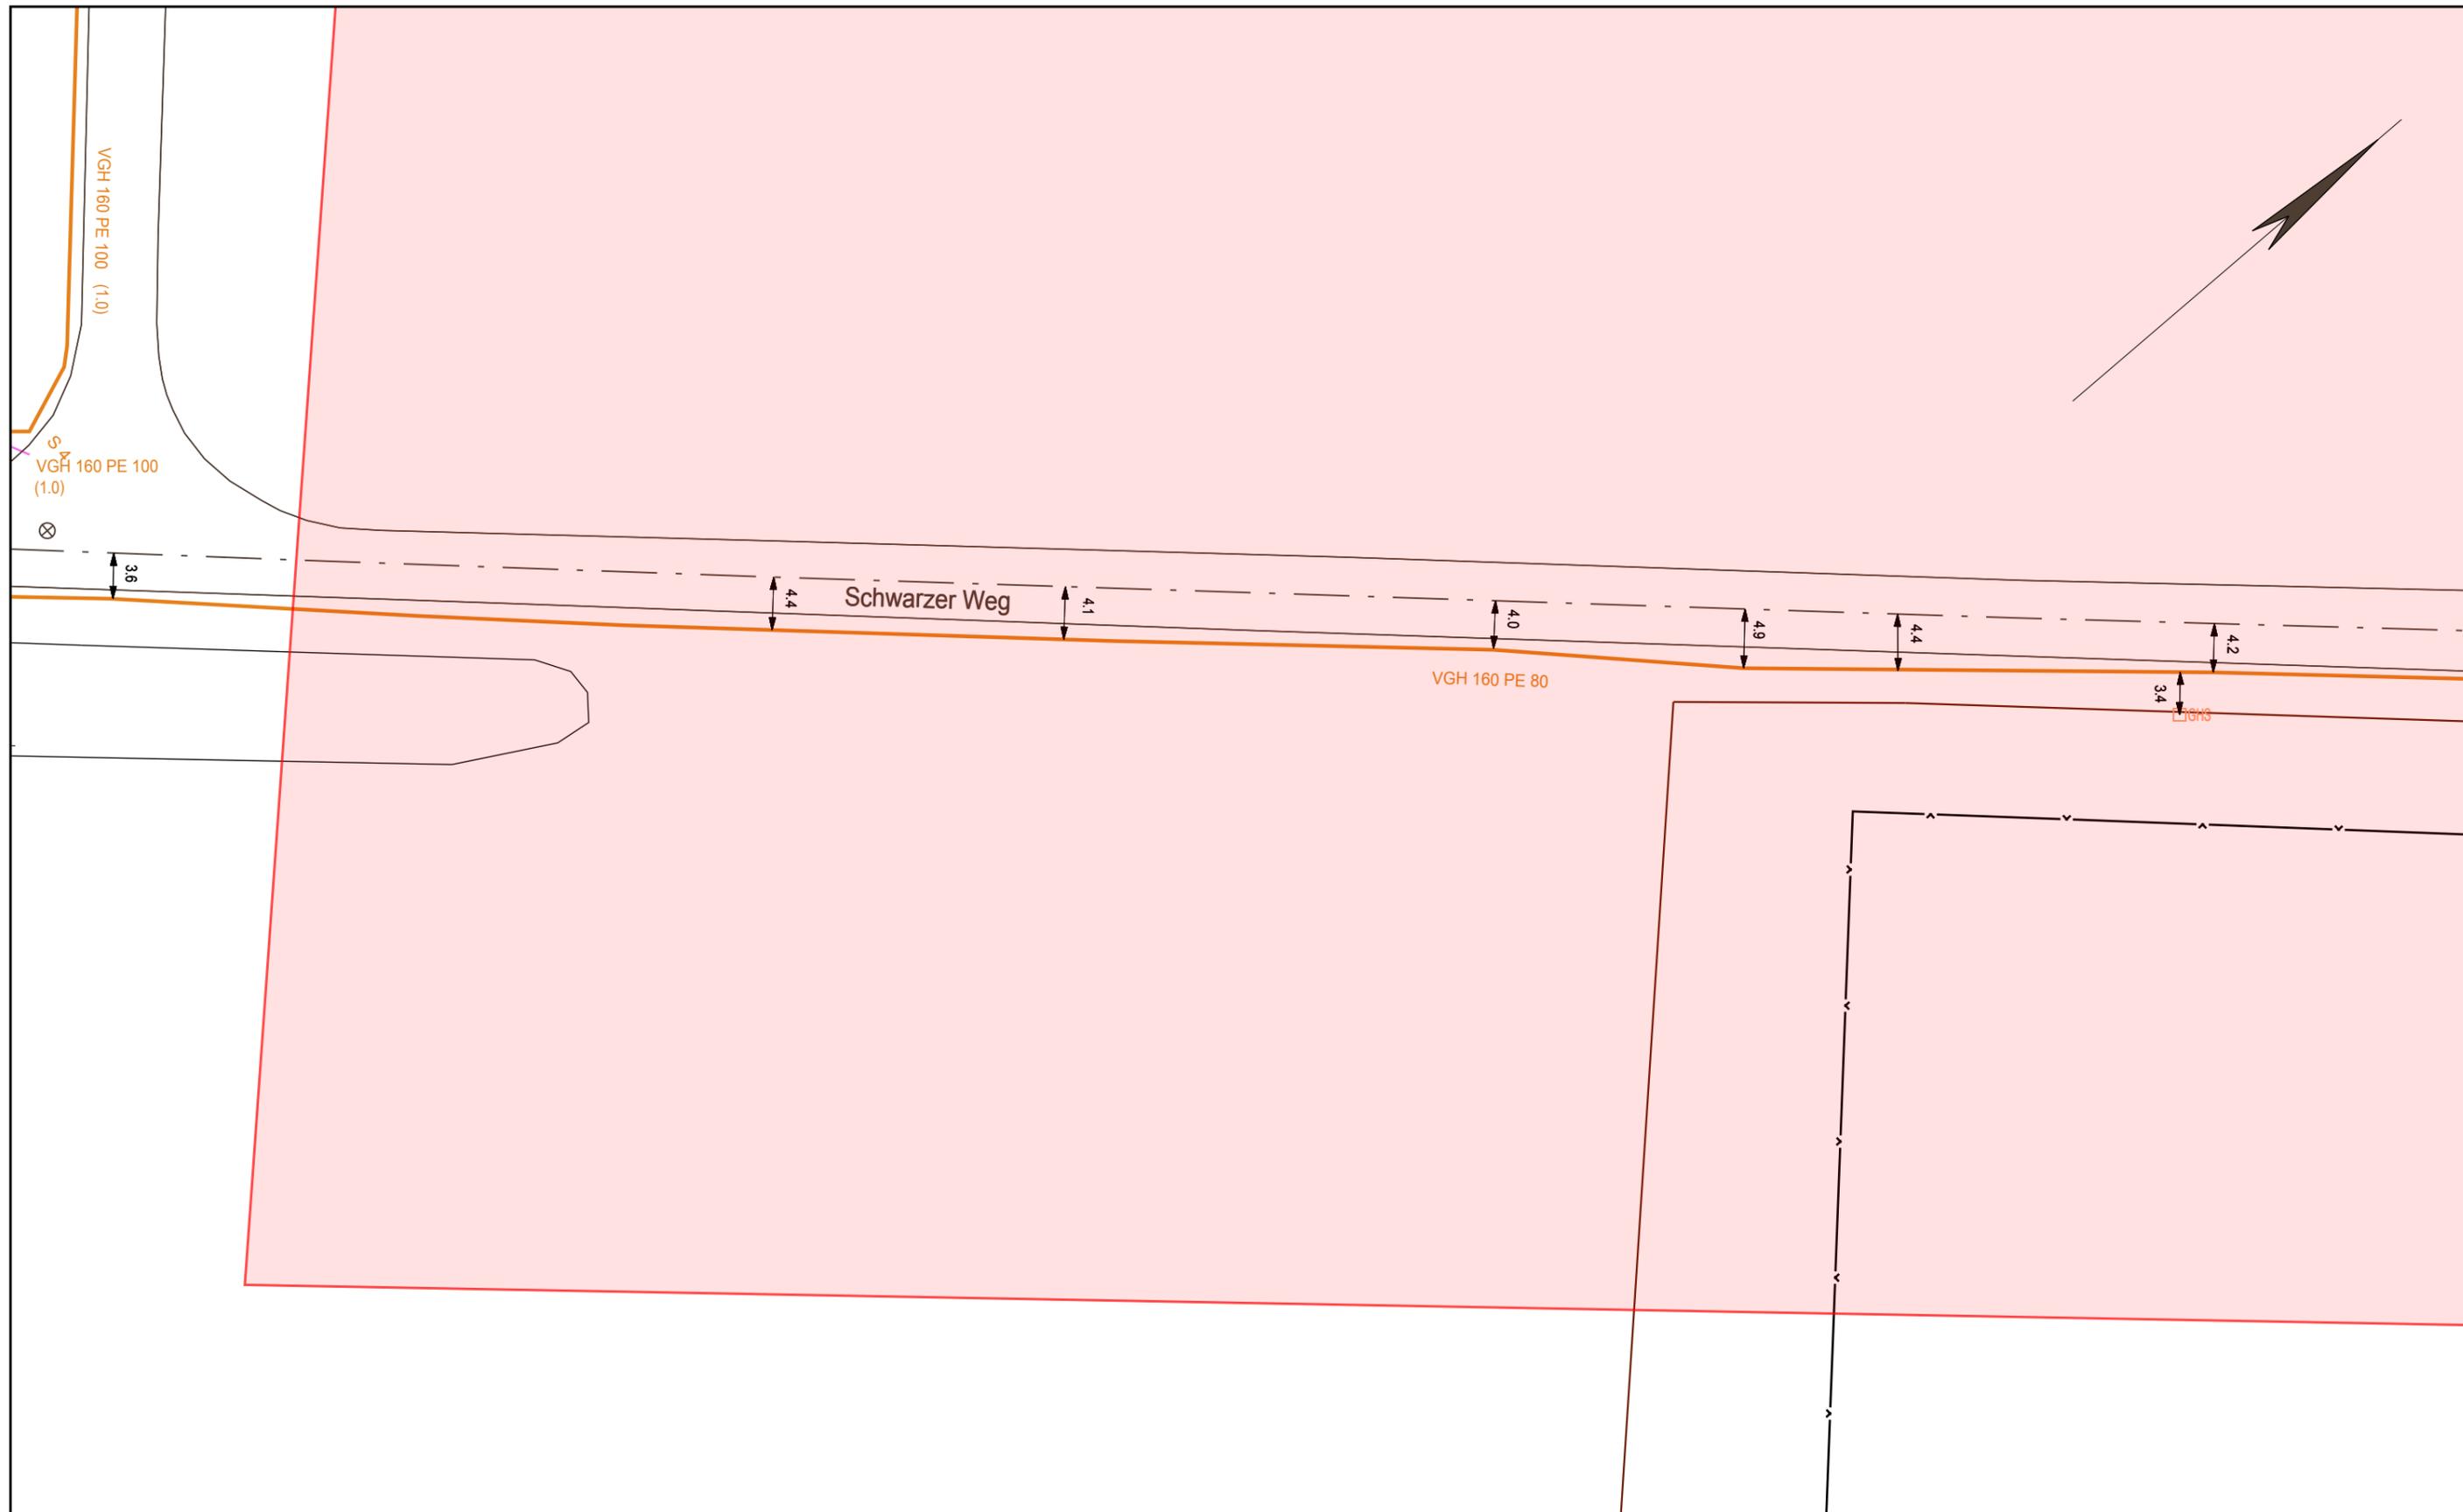


Die Karte ist Eigentum der E.DIS Netz GmbH.
 Sie ist nur für den internen Verwendungszweck zu nutzen
 und muss datensicher entsorgt werden.
 Nachdruck oder Vervielfältigung nur mit Genehmigung des Eigentümers.

1:500

Kartenname: Gas
 Anfragenummer: 0848166-EDIS
 Plannummer: 4
 zuständig: MB Altentreptow
 Ausgabedatum: 02.06.2023

Ort/Ortsteil: Friedland, Stadt
 Straße: Schwarzer Weg 2

Farblegende	
■	Strom-HS
■	Strom-MS
■	Strom-NS
■	Fernmelde
■	Gas-HD
■	Gas-MD
■	Gas-ND
■	Straßenbel.

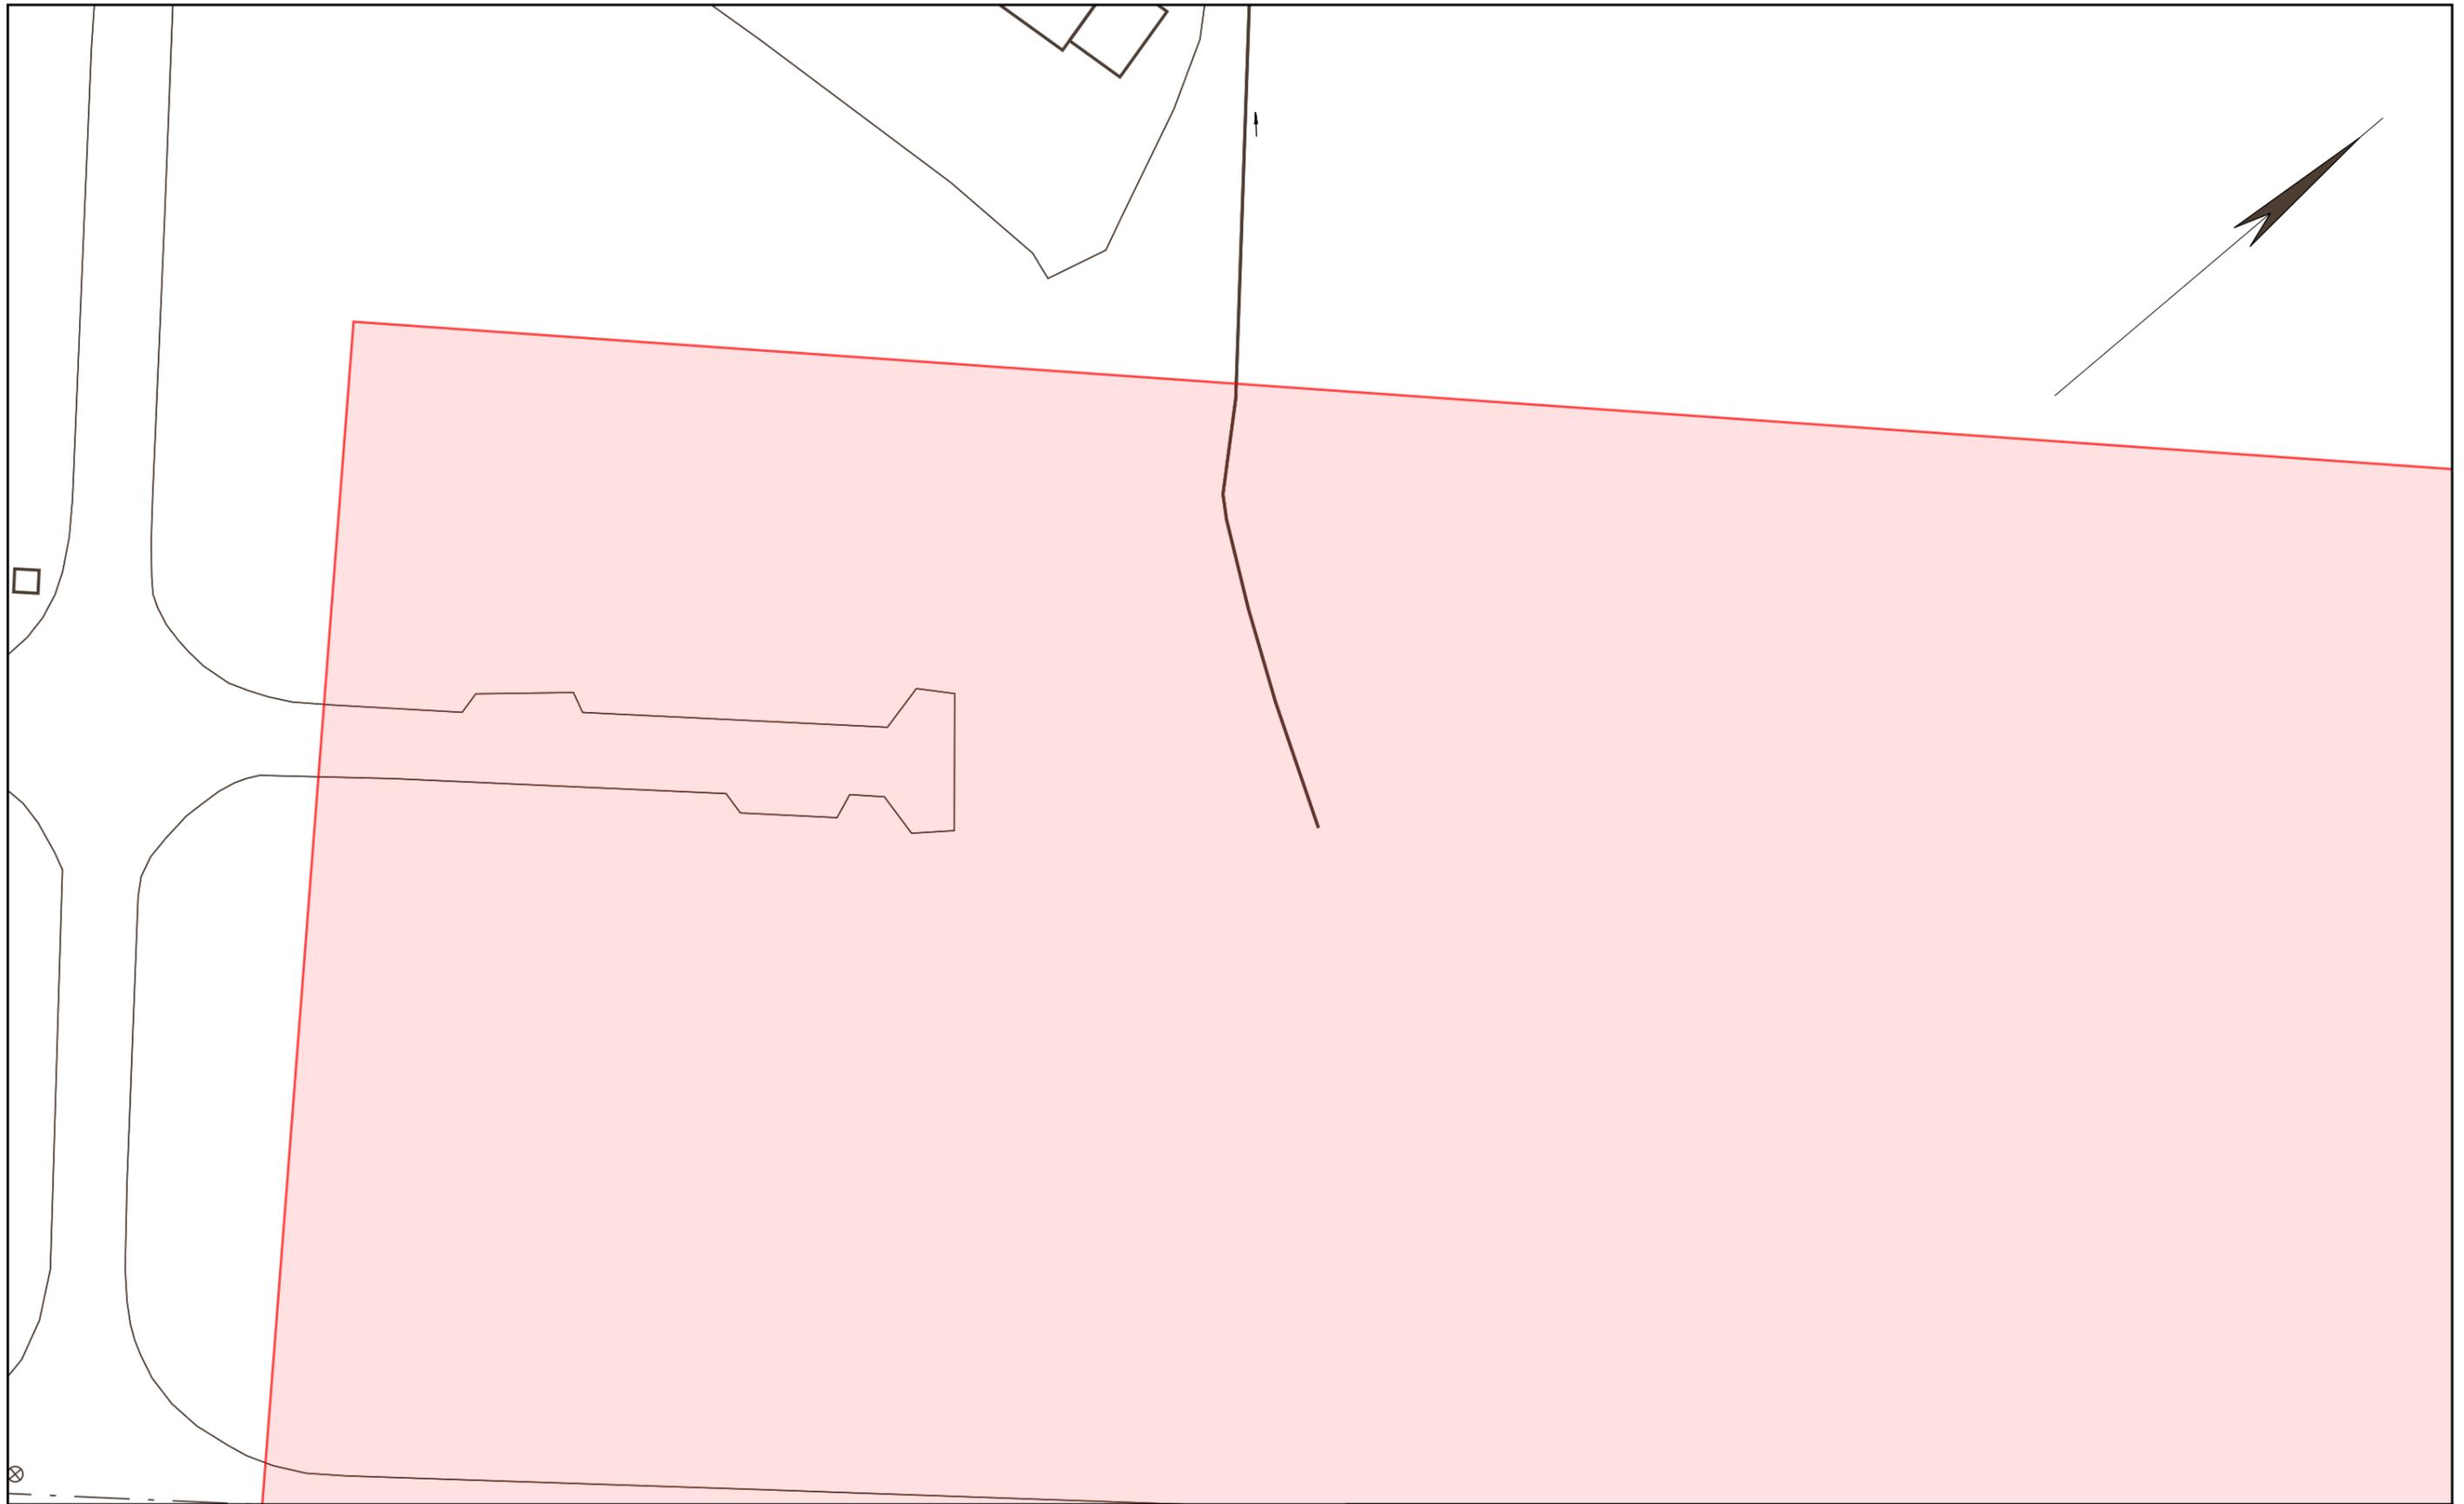

e.dis


Die Karte ist Eigentum der E.DIS Netz GmbH.
 Sie ist nur für den internen Verwendungszweck zu nutzen
 und muss datensicher entsorgt werden.
 Nachdruck oder Vervielfältigung nur mit Genehmigung des Eigentümers.

1:500

Kartenname: Telekommunikation
 Anfragenummer: 0848166-EDIS
 Plannummer: 2
 zuständig: MB Altentreptow
 Ausgabedatum: 02.06.2023

Ort/Ortsteil: Friedland, Stadt
 Straße: Schwarzer Weg 2

- Farblegende**
- Strom-HS
 - Strom-MS
 - Strom-NS
 - Fernmelde
 - Gas-HD
 - Gas-MD
 - Gas-ND
 - Straßenbel.

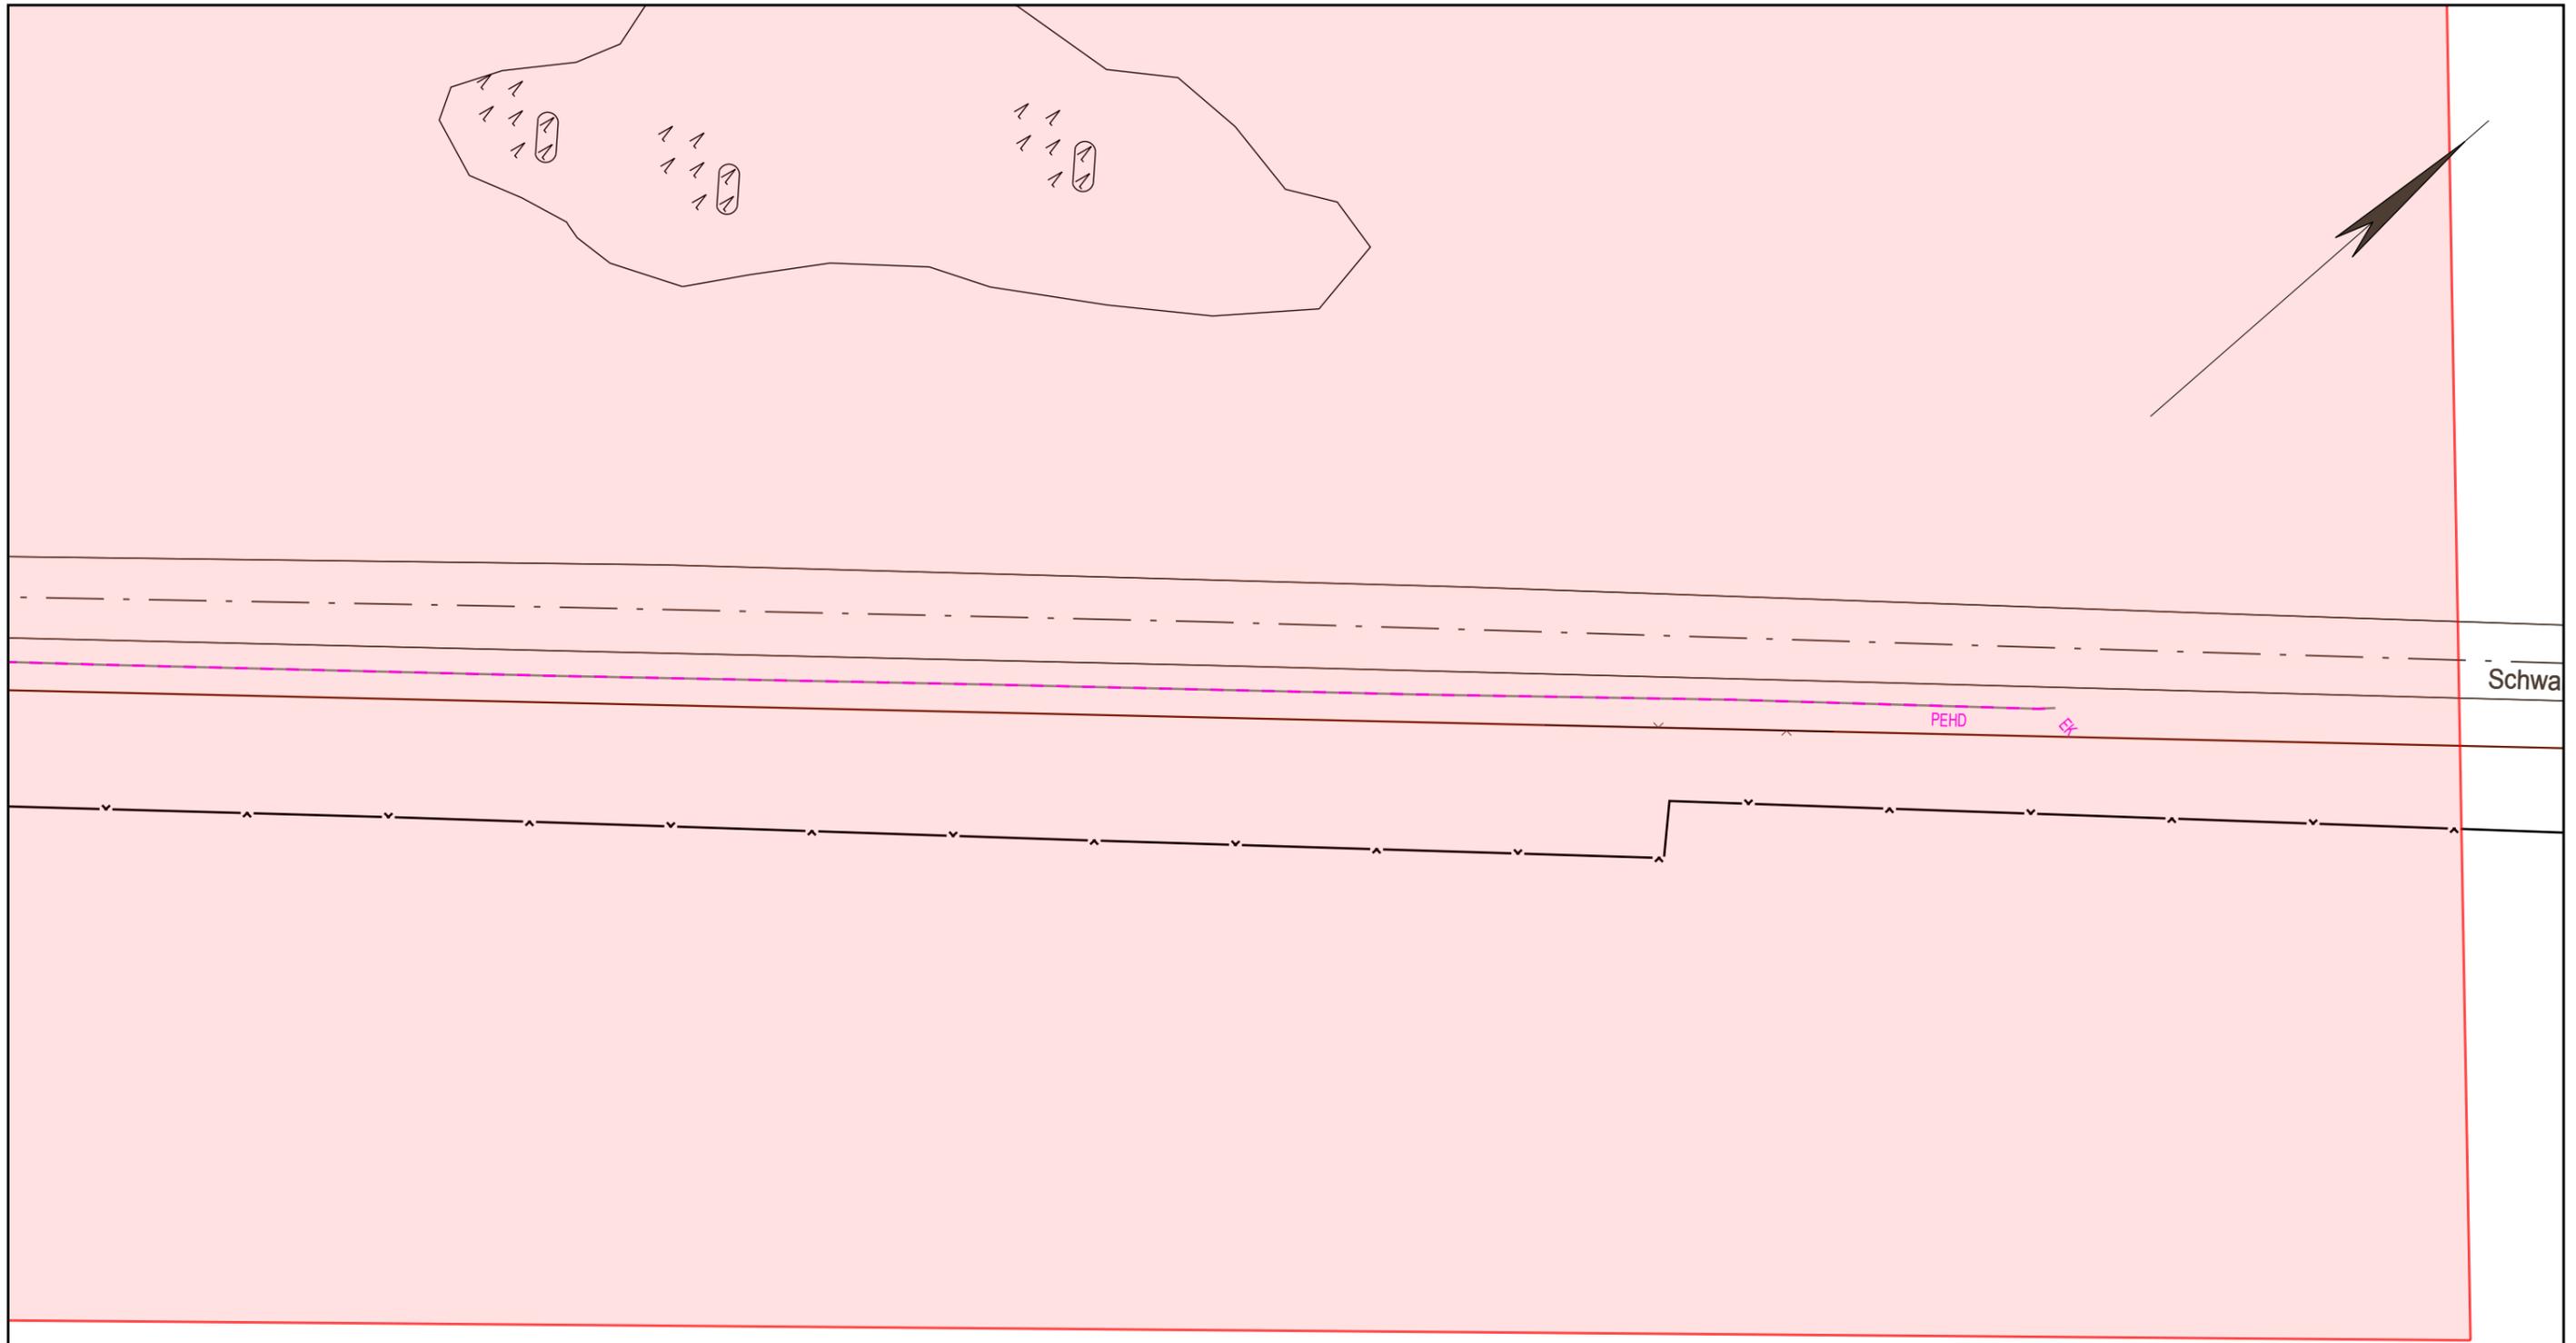

Schwa

PEHD




Die Karte ist Eigentum der E.DIS Netz GmbH.
 Sie ist nur für den internen Verwendungszweck zu nutzen
 und muss datensicher entsorgt werden.
 Nachdruck oder Vervielfältigung nur mit Genehmigung des Eigentümers.

1:500

Kartenname: Telekommunikation
 Anfragenummer: 0848166-EDIS
 Plannummer: 3
 zuständig: MB Altentreptow
 Ausgabedatum: 02.06.2023

Ort/Ortsteil: Friedland, Stadt
 Straße: Schwarzer Weg 2

- Farblegende**
- Strom-HS
 - Strom-MS
 - Strom-NS
 - Fernmelde
 - Gas-HD
 - Gas-MD
 - Gas-ND
 - Straßenbel.

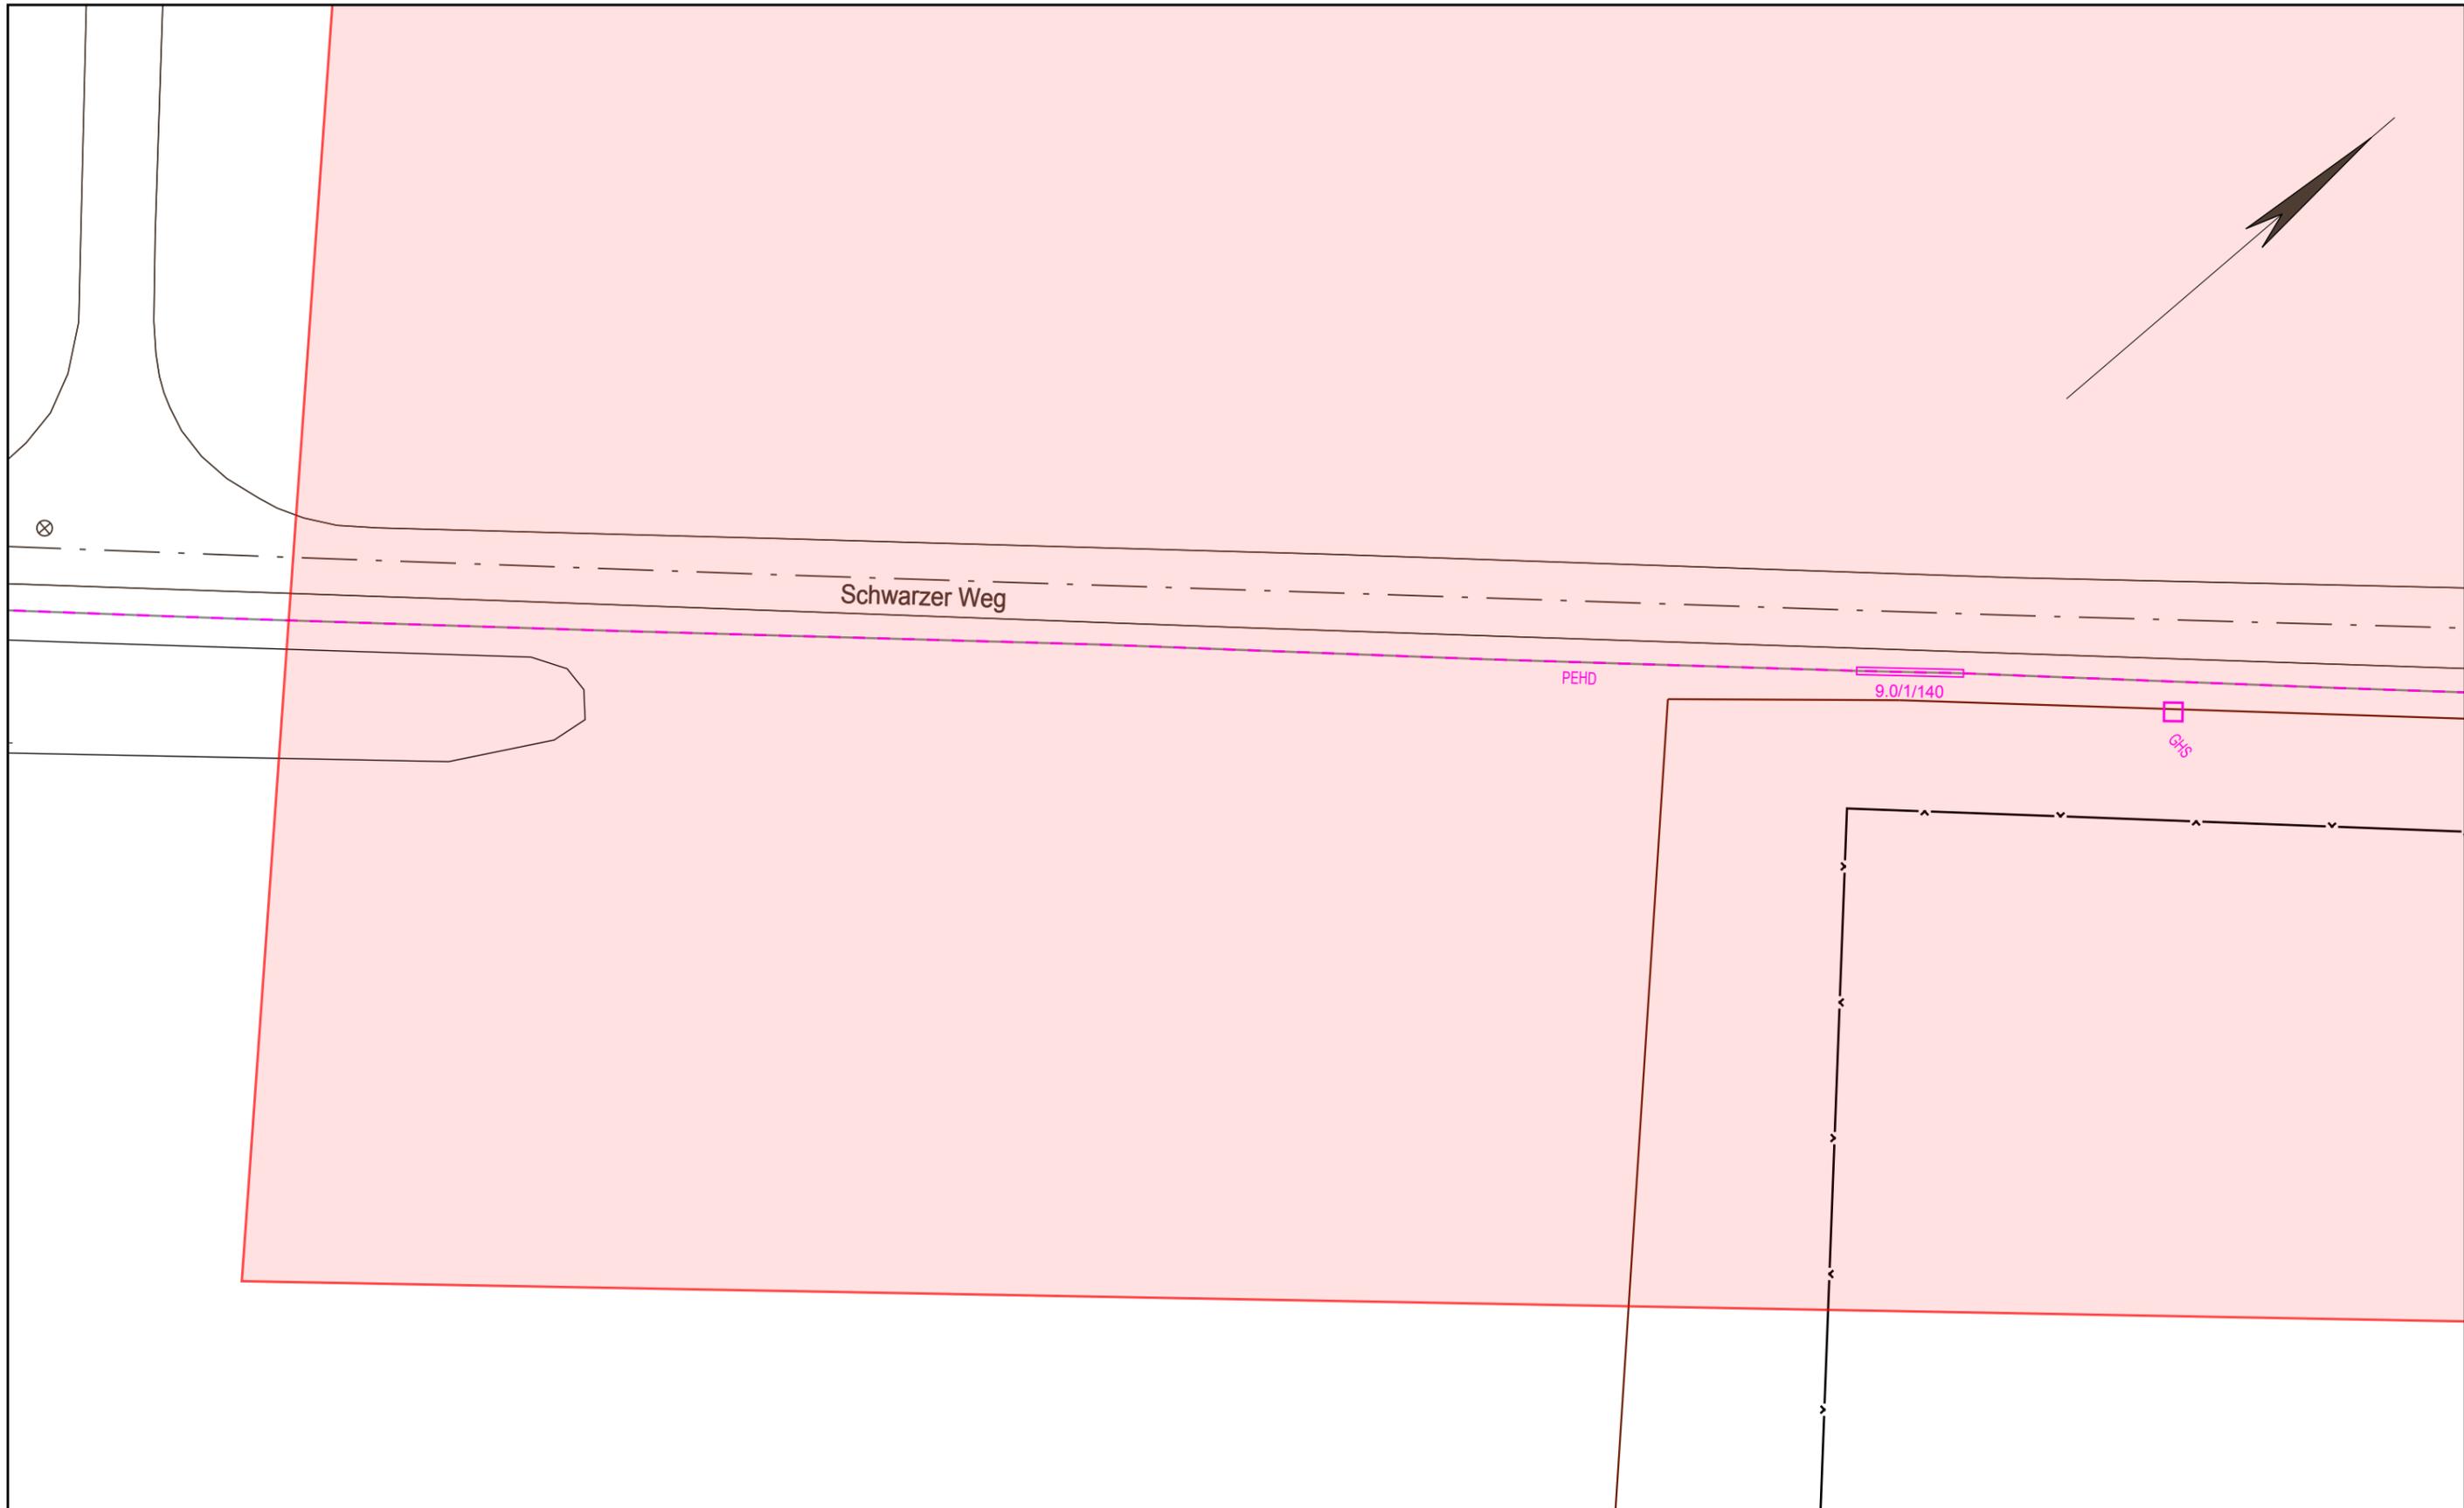

--	--



Die Karte ist Eigentum der E.DIS Netz GmbH.
 Sie ist nur für den internen Verwendungszweck zu nutzen
 und muss datensicher entsorgt werden.
 Nachdruck oder Vervielfältigung nur mit Genehmigung des Eigentümers.

1:500

Kartenname: Telekommunikation
 Anfragenummer: 0848166-EDIS
 Plannummer: 4
 zuständig: MB Altentreptow
 Ausgabedatum: 02.06.2023

Ort/Ortsteil: Friedland, Stadt
 Straße: Schwarzer Weg 2

Farblegende	
■	Strom-HS
■	Strom-MS
■	Strom-NS
■	Fernmelde
■	Gas-HD
■	Gas-MD
■	Gas-ND
■	Straßenbel.



IHK Neubrandenburg
für das östliche Mecklenburg-Vorpommern

Bereich Wirtschaft und Standortpolitik



IHK Neubrandenburg · PF 11 02 53 · 17042 Neubrandenburg

BAUKONZEPT Neubrandenburg GmbH
Geschäftsführer
Herrn Michael Meißner
Gerstenstraße 9
17034 Neubrandenburg

Ihr Ansprechpartner
Marten Belling

E-Mail
marten.belling@neubrandenburg.ihk.de

Tel.
0395 5597-213

Fax
0395 5597-513

30. Juni 2023

Bebauungsplan Nr. 38 „Photovoltaik an der FIM – Schwarzer Weg“ der Stadt Friedland Frühzeitige Beteiligung als Träger öffentlicher Belange

Sehr geehrter Herr Meißner,

vielen Dank für Ihr Schreiben vom 31. Mai 2023, mit dem Sie um Stellungnahme zum Vorentwurf des o. g. Bebauungsplanes bitten.

Nach Prüfung der Unterlagen gibt es aus Sicht der Industrie- und Handelskammer Neubrandenburg für das östliche Mecklenburg-Vorpommern folgende Anmerkung zum vorliegenden Planungsstand:

Das Vorhaben steht mit seiner Lage im Außenbereich nicht im Einklang mit dem Ziel der Raumordnung 5.3 (9) LEP MV. Damit entspricht der Vorentwurf des Bebauungsplans derzeit nicht dem Erfordernis der Anpassung an die Ziele der Raumordnung gemäß § 1 Abs. 4 BauGB. Im Interesse der Rechtssicherheit des Vorhabenträgers ist die Klärung dieses Sachverhalts dringend geboten.

Mit freundlichen Grüßen

im Auftrag

Marten Belling





BUNDESWEHR

Bundesamt für Infrastruktur, Umweltschutz und Dienstleistungen der Bundeswehr
Fontainengraben 200 • 53123 Bonn

Baukonzept Neubrandenburg GmbH
Gerstenstraße 9
17034 Neubrandenburg

Nur per E-Mail: toeb@baukonzept-nb.de

Aktenzeichen	Ansprechperson	Telefon	E-Mail	Datum,
45-60-00 / I-0810-23-BBP	Frau Dietz	0228 5504- 4573	baudbwtoeb@bundeswehr.org	07.06.2023

Betreff: Anforderung einer Stellungnahme als Träger öffentlicher Belange gemäß § 4 Abs. 1 BauGB

hier: **Bebauungsplan Nr. 38 "Photovoltaik an der FLM – Schwarzer Weg" der Stadt Friedland**

Bezug: Ihr Schreiben vom 01.06.2023 - Ihr Zeichen: 301049 - Ian 31.05.2023

Sehr geehrte Damen und Herren,

vorbehaltlich einer gleichbleibenden Sach- und Rechtslage werden Verteidigungsbelange nicht beeinträchtigt. Es bestehen daher zum angegebenen Vorhaben seitens der Bundeswehr als Träger öffentlicher Belange keine Einwände.

Mit freundlichen Grüßen
Im Auftrag

Dietz

Bundesamt für Infrastruktur, Umweltschutz und Dienstleistungen der Bundeswehr
Fontainengraben 200 • 53123 Bonn

Baukonzept Neubrandenburg GmbH
Gerstenstraße 9
17034 Neubrandenburg

Nur per E-Mail: toeb@baukonzept-nb.de



BUNDESAMT FÜR
INFRASTRUKTUR,
UMWELTSCHUTZ UND
DIENSTLEISTUNGEN DER
BUNDESWEHR

REFERAT INFRA I 3

Fontainengraben 200
53123 Bonn
Postfach 29 63
53019 Bonn

Tel. + 49 (0) 228 5504-0
Fax + 49 (0) 228 550489-5763
WWW.BUNDESWEHR.DE

Allgemeine Information:

Im Zuge der Digitalisierung bitte ich Sie, Ihre Unterlagen in digitaler Form (E-Mail / Internetlink) bereitzustellen. Diese Vorgehensweise führt zu einer effizienten Arbeitsweise und schont die Umwelt. Sollte dies nicht möglich sein, bitte ich um Übersendung als Datenträger (CD, DVD, USB-Stick). Postalisch übermittelte Antragsunterlagen werden nur auf ausdrücklichen Wunsch zurückgesandt.

Dieses Schreiben wurde elektronisch erstellt und ist ohne Unterschrift gültig.

INFRASTRUKTUR



BUNDESWEHR

Aktenzeichen	Ansprechperson	Telefon	E-Mail	Datum,
45-60-00 / I-0810-23-BBP	Frau Dietz	0228 5504- 4573	baiudbwtoeb@bundeswehr.org	07.06.2023

Betreff: Anforderung einer Stellungnahme als Träger öffentlicher Belange gemäß § 4 Abs. 1 BauGB

hier: **Bebauungsplan Nr. 38 "Photovoltaik an der FLM – Schwarzer Weg" der Stadt Friedland**

Bezug: Ihr Schreiben vom 01.06.2023 - Ihr Zeichen: 301049 - Ian 31.05.2023

Sehr geehrte Damen und Herren,

vorbehaltlich einer gleichbleibenden Sach- und Rechtslage werden Verteidigungsbelange nicht beeinträchtigt. Es bestehen daher zum angegebenen Vorhaben seitens der Bundeswehr als Träger öffentlicher Belange keine Einwände.

Mit freundlichen Grüßen
Im Auftrag

Dietz

Von: Koordinationsanfrage Vodafone DE <koordinationsanfragen.de@vodafone.com>

Gesendet: Donnerstag, 29. Juni 2023 14:57

An: TÖB <toeb@baukonzept-nb.de>

Betreff: Stellungnahme S01253206, VF und VDG, Stadt Friedland, 301049 - lan, Bebauungsplan Nr. 38 "Photovoltaik an der FIM – Schwarzer Weg"

Vodafone GmbH / Vodafone Deutschland GmbH
Eckdrift 81 * 19061 Schwerin

BAUKONZEPT Neubrandenburg GmbH - toeb
Gerstenstraße 9
17034 Neubrandenburg

Zeichen: Netzplanung, Stellungnahme Nr.: S01253206

E-Mail: TDRA-O-Schwerin@vodafone.com

Datum: 29.06.2023

Stadt Friedland, 301049 - lan, Bebauungsplan Nr. 38 "Photovoltaik an der FIM – Schwarzer Weg"

Sehr geehrte Damen und Herren,

wir bedanken uns für Ihr Schreiben vom 01.06.2023.

Wir teilen Ihnen mit, dass die Vodafone GmbH / Vodafone Deutschland GmbH gegen die von Ihnen geplante Baumaßnahme keine Einwände geltend macht. Im Planbereich befinden sich keine Telekommunikationsanlagen unseres Unternehmens. Eine Neuverlegung von Telekommunikationsanlagen ist unsererseits derzeit nicht geplant.

Freundliche Grüße

Vodafone GmbH / Vodafone Deutschland GmbH

Dieses Schreiben wurde elektronisch erstellt und ist ohne Unterschrift gültig.

Lange, Emmely

Von: Lubs, Susanne <Susanne.Lubs@elkm.de>

Gesendet: Mittwoch, 7. Juni 2023 15:41

An: TÖB <toeb@baukonzept-nb.de>

Betreff: AW: 301049_Bebauungsplan Nr. 38 "Photovoltaik an der FIM – Schwarzer Weg" der Stadt Friedland

Sehr geehrte Damen und Herren,

zum benannten Vorhaben haben wir keine Anmerkungen.

Mit freundlichen Grüßen

Susanne Lubs



Evangelisch-Lutherischer
Kirchenkreis Mecklenburg

Kirchenkreisverwaltung

Susanne Lubs

Sachbearbeiterin

Fachbereich Liegenschaften und Friedhof

2. Ringstraße 203, 17033 Neubrandenburg

Tel.: 03843-4647-473

Fax +49 3843 4647-499

Susanne.Lubs@elkm.de

www.kirche-mv.de

Von: Ev.-Luth. Kirchenkreis Mecklenburg - Kirchenkreisverwaltung

Gesendet: Donnerstag, 1. Juni 2023 13:31

An: Kirchenkreisverwaltung Mecklenburg - Posteingang Registratur

Cc: Lüders, Stephan Georg

Betreff: WG: 301049_Bebauungsplan Nr. 38 "Photovoltaik an der FIM – Schwarzer Weg" der Stadt Friedland

Von: Lange, Emmely [<mailto:lange@baukonzept-nb.de>]

Gesendet: Donnerstag, 1. Juni 2023 10:13

An: TÖB

Betreff: 301049_Bebauungsplan Nr. 38 "Photovoltaik an der FIM – Schwarzer Weg" der Stadt Friedland

Sehr geehrte Damen und Herren,

als Anlage erhalten Sie die digitalen Unterlagen zum o.g. Vorhaben mit der Bitte um Abgabe einer Stellungnahme.

Bei weiteren Fragen stehen wir Ihnen gerne zur Verfügung.

Mit freundlichen Grüßen

Emmely Lange 

BAUKONZEPT Neubrandenburg GmbH

Gerstenstr. 9

17034 Neubrandenburg

Tel: +49 (0) 395 / 42559 - 19

Fax: +49 (0) 395 / 42559 - 20

E-Mail: info@baukonzept-nb.de

Internet: www.baukonzept-nb.de

Amtsgericht Neubrandenburg, HRB 2005

Geschäftsführer: Thorsten Haker, Michael Meißner, Christoph Haker

Gesellschafter: Thorsten Haker, Michael Meißner

Wir sind gern für Sie da!

Die Baukonzept Neubrandenburg GmbH fördert die freiwillige Kommunikation und den sicheren Umgang mit personenbetreffenden Daten. Deshalb ist es uns ein Bedürfnis, Sie auf unsere [Datenschutzbestimmungen](#) im Zusammenhang mit der Kommunikation über unser Internetangebot und unserem Schriftwechsel per E-Mail, hinzuweisen. **Wichtiger Hinweis:** Diese E-Mail kann vertrauliche und/oder rechtlich geschützte Informationen enthalten. Sollten Sie nicht der richtige

Adressat sein oder diese E-Mail irrtümlich erhalten haben, informieren Sie bitte sofort den Absender und vernichten Sie die E-Mail. Das unerlaubte Kopieren sowie die unbefugte Weitergabe der E-Mail sind nicht gestattet.

Important Note: This e-mail may contain confidential and/or legally privileged information. If you are not the intended recipient (or have received this e-mail in error) please notify the sender immediately and delete this e-mail. Any unauthorized copying, disclosure or distribution of this e-mail is strictly forbidden.

BUND M-V e.V., Wismarsche Straße 152, 19053 Schwerin

**Bund für Umwelt
und Naturschutz
Deutschland**

Amt Friedland
Sachgebiet Bauamt
Anna Enenkel
Riemannstraße 42
17098 Friedland

**Landesverband
Mecklenburg-Vorpommern e.V.**
Wismarsche Straße 152
19053 Schwerin
Telefon: 0385 521339-0
Telefax: 0385 521339-20
E-Mail: bund.mv@bund.net

per E-Mail: a.enenkel@friedland-mecklenburg.de
per E-Mail (CC): toeb@baukonzept-nb.de

BUND Gruppe Neubrandenburg
Ansprechpartner:
Gordon Käbelmann

<u>Ihr Zeichen:</u>	<u>Ihre Nachricht vom:</u>	<u>Unser Zeichen:</u>	<u>Datum:</u>
301049 - lan	31.05.2023	265-23/2c/GK	16.06.2023

Mitwirkung von anerkannten Naturschutzvereinigungen gemäß § 63 Abs. 2 Nr. 2 BNatSchG i.V.m. § 30 NatSchAG M-V.

Hier: Stellungnahme zum Vorentwurf des Bebauungsplanes Nr. 38: „Photovoltaik an der FIM – Schwarzer Weg“ der Gemeinde Friedland

Sehr geehrte Frau Enenkel,

im Auftrag des BUND Landesverbandes Mecklenburg-Vorpommern e.V. danke ich für die Beteiligung am Verfahren und nehme heute fristgerecht wie folgt Stellung:

Wir erheben Einwände und lehnen die Planung aus den folgenden Gründen ab:

- 1 Der allgemein dringend benötigte Ausbau von Solarenergieanlagen sollte vorrangig auf, an und neben Gebäuden, auf bereits versiegelten und beeinträchtigten Flächen, wie Industrie- und Gewerbebrachen, Parkplätzen, Autobahnen, geschlossenen Deponien, Konversionsflächen u.ä. vorgenommen werden. Diese müssen zuerst genutzt werden, bevor in die Landschaft ausgewichen wird.

Sollten solche Flächen nicht zur Verfügung stehen, können auch intensiv genutzte Äcker und die damit einhergehende Extensivierung und Begrünung der Errichtung von FF-PVA dienen. Die Bebauung von Grünland lehnen wir ab.

Das Vorhabengebiet liegt innerhalb landwirtschaftlicher Flächen mit Bodenwertzahlen zwischen vorwiegend 38 und 50 und ist daher nicht im Sinne optimierter Flächennutzung.
- 2 Da sich das Plangebiet nicht auf einer Konversionsfläche nach EEG befindet, ist ein Zielabweichungsverfahren durchzuführen, da die Planung den Zielen der Raumordnung widerspricht. Dabei sind insbesondere die Kriterien der Drucksache 7/6169 vom 26.05.2021 zu beachten. Diese führt mehrere Kriterien für die Bewertung, ob eine Zielabweichung im konkreten Einzelfall zulässig ist, aus. Darunter wird in Punkt 8 die Bodenpunktezah aufgeführt. Wenn diese im Durchschnitt die 40 übersteigt, ist das Vorhaben nicht zulässig.

Wenn diese im Durchschnitt die 35 übersteigt, ist das Vorhaben mit einem Malus zu versehen. Wenn diese die 20 unterschreitet, ist das Vorhaben mit einem Bonus zu versehen.

Die Begründung trifft widersprüchliche Aussagen zur Bodenpunktzahl. Auf S. 7 heißt es: *Die hier vorhandenen Sandböden sind durch ein mittleres landwirtschaftliches Produktionsvermögen mit durchschnittlich 39 Bodenpunkten, ein mittleres Speichervermögen und mäßige Versickerungseigenschaften gekennzeichnet.* Auf S. 11 heißt es jedoch: *Gemäß der Daten des Geoportals Mecklenburg- Vorpommern handelt es sich im Planungsraum um Sandböden mit Bodenwerten zwischen 38 und 50 Bodenpunkten und somit um Böden mit einem mittleren landwirtschaftlichen Ertragspotenzial.*

Demnach ist die Planung nicht zulässig, sofern die Raumordnungsbehörde nicht aufgrund anderer Abwägungskriterien anders entscheidet. Sollte dem so sein, ist der befristete Verlust landwirtschaftlicher Nutzfläche zu kompensieren – vor allem im Hinblick darauf, dass aktuell mehrere Bebauungspläne gleichzeitig in der Aufstellung sind, welche Ackerflächen für die PV-Nutzung zu erschließen suchen.

- 3 Nach den Karten des LUNG befindet sich im Südwesten des Plangebietes ein nach §20 NatSchAG MV gesetzlich geschütztes Feldgehölz. Dieses ist in den aktuellen Luftbildern nicht mehr zu erkennen. Nach den historischen Luftbildern muss dieses Biotop zwischen den Jahren 2018 und 2020 verschwunden sein. Da das Biotop noch immer in den Karten des LUNG eingetragen ist, ist nicht davon auszugehen, dass es mit einer Ausnahmegenehmigung entfernt wurde. Da sich Feldgehölze auch nicht auf natürliche Art und Weise innerhalb von 2 Jahren in Grünland bzw. aktuell Ruderalen Trittrassen umwandeln, ist davon auszugehen, dass dieses Biotop widerrechtlich entfernt wurde. Diese Ordnungswidrigkeit ist der Unteren Naturschutzbehörde anzuzeigen. Des Weiteren ist das Verschwinden des gesetzlich geschützten Biotops an das LUNG als zuständige Behörde zu übermitteln.
- 4 In der Eingriffs-Ausgleichs-Bilanzierung gibt es mehrere Fehler, die zu korrigieren sind:
 - 4.1 Der Lagefaktor wird für das gesamte Plangebiet pauschal für 0,75 angenommen. Dabei befinden sich im Norden Flächen, die mehr als 100m von jeder Bebauung entfernt sind. Für diese ist ein Lagefaktor von 1 anzunehmen.
 - 4.2 Der Vollversiegelungszuschlag für die Versiegelung durch die Ramppfosten wird nicht berücksichtigt. Dazu ist die Fläche pro Ramppfosten mal der Anzahl der verwendeten Ramppfosten als Vollversiegelung im Plangebiet anzunehmen.
 - 4.3 Die Teilversiegelnde Wirkung der Modulflächen wurde nicht berücksichtigt. Durch die Bodenüberdeckung der Modulflächen kommt es zur Austrocknung der Böden durch die Reduzierung des Niederschlagswassers unter den Modulen. Das gesammelte Tropfwasser an den Modulkanten kann zu Bodenerosion durch sogenannte Erosionsrinnen führen. Abhängig von Anlagentyp, Sonnenstand und Jahreszeit kommt es zu einer dauerhaften bis teilweisen Verschattung des Bodens unter, zwischen und nördlich der Modulreihen. Außerdem sind die Auswirkungen durch Auswaschungen von Nanopartikeln aus Modulbeschichtungen oder Aufständern auf den Boden bzw. das Edaphon sind noch nicht näher untersucht. Daher ist entweder die konkret geplante Fläche der senkrecht auf den Boden projizierten Module (abzüglich der durch die Ramppfosten vollversiegelten Fläche) heranzuziehen oder, sofern die Planung noch nicht so weit fortgeschritten ist, die potenziell versiegelbare Fläche nach GRZ von 70% anzunehmen.

- 4.4 Die Zufahrtsstraße wurde nur mit einer Teilversiegelung berechnet. Wir begrüßen eine Teilversiegelung dieser Fläche. Allerdings ist im Bebauungsplan bisher nicht festgeschrieben, dass die Zufahrtsstraße nur teilversiegelt werden darf. Solange dies nicht der Fall ist, muss die Fläche als vollversiegelt betrachtet werden, da die Fläche im B-Plan als „private Straßenverkehrsfläche“ gekennzeichnet ist und Straßen nach Biotoptypkartieranleitung immer vollversiegelt sind.
- 4.5 Es ist geplant die bisher nicht kompensierten 31.518 m² EFÄ durch eine Öko-Konto-Maßnahme auszugleichen. Dabei ist im Bebauungsplan konkret zu benennen welches Ökokonto dazu verwendet wird und wie viele Punkte aus diesem angerechnet werden.
- 4.6 Alle festgesetzten Ausgleichs- und Ersatz-Maßnahmen sind in das Kataster für Ausgleichs- und Ersatzmaßnahmen des LUNG einzutragen.
- 5 In den Flächen und Maßnahmen zum Schutz, zur Pflege und zur Entwicklung von Boden, Natur und Landschaft sollte im Bebauungsplan in Maßnahme 1.2.1 mit aufgenommen werden, dass das Mahdgut abzutransportieren ist. Dies ist zum einen wichtig für Anerkennung der Maßnahme nach HzE und ist zum anderen so auch in der Begründung S. 16 vermerkt. Zudem sollte klar vermerkt werden, dass die Maßnahme auch unter den mit Solarmodulen bebauten Flächen gilt, da aktuell nur von nicht bebauten Flächen gesprochen wird.
- 6 Wir begrüßen die Maßnahme zum Schutz, zur Pflege und zur Entwicklung von Boden, Natur und Landschaft 1.2.2. Diese sollte jedoch um den Zusatz ergänzt werden, dass die Gehölze standortgerecht auszuwählen sind. Wir empfehlen dazu eine Pflanzliste anzufertigen. Des Weiteren ist fraglich inwiefern es sich bei den Gehölzen um Feldgehölze handeln wird, da spätestens mit dem Abschluss der Bebauung durch die PV-Module die Pflanzung von mindestens 2 Seiten durch Bebauung eingeschlossen ist und damit die Kriterien der Siedlungsgehölze nach Biotoptypenkartierung erfüllt.
- 7 Nach der Begründung S. 16f. wird von einer Kartierung des Artbestandes im kommenden Artenschutzrechtlichen Fachbeitrag abgesehen und vom worst-case ausgegangen.
- In diesem Falle ist für die Artengruppe der Bodenbrüter eine Betroffenheit anzunehmen, insbesondere für die Feldlerche, die nachweislich auf den Grünlandflächen 300m nordöstlich des Plangebietes brütet. Für das Plangebiet ist durchschnittlich 1 Brutpaar je 0,5ha anzunehmen (durchschnittliche Reviergröße von Feldlerchen). Dafür ist ein Ausgleich an geeigneter Stelle in einem noch nicht besetzten Revier zu schaffen.
- In diesem Zuge ist auch eine Bauzeitenregelung sowie eine Vergrämung der Tiere bei Baustopp von mehr als 5 aufeinander folgenden Tagen vorzusehen.
- Es ist mit Amphibien im Bereich der angrenzenden Gewässer zu rechnen. Daher ist damit zu rechnen, dass Tiere das Plangebiet während der Wanderungszeiten durchstreifen. Um eine Betroffenheit dieser auszuschließen, ist entweder eine Bauzeitenregelung vorzusehen oder ein Amphibienschutzzaun zu errichten.
- 8 Für das vorliegende Vorhaben sollte aus Sicht des BUND folgendes im B-Plan und im städtebaulichen Vertrag verbindlich festgesetzt werden:
- 8.1 Die Vorhabenfläche sollte zu maximal 50% mit Modulen überstellt werden und zu maximal 5% versiegelt werden. Die Modulreihen sollten einen Abstand von mind. 4 m haben.
- 8.2 Die Module sollten einen Abstand von mindestens 0,8 m zwischen Geländeoberkante und Unterkante haben, damit keine Verletzungsgefahr für Weidetiere besteht und die Bodenvegetation ausreichend Sonnenlicht erreicht. Die Modultische sollten max. 5 m tief sein. Als ökologische Alternative zu den rohstoff- und energieintensiven Materialien Stahl

und Aluminium sollte auf Stahlträger montiertes, heimisches Holz für die Aufständigung sowie Rahmenkonstruktion verwendet werden.

- 8.3 Die verwendeten Bauteile bzw. Materialien sollten einen maximalen Grad an Demontierbarkeit und Recyclingfähigkeit aufweisen.
 - 8.4 Für die Pflege Grünfläche unter und zwischen den Modulreihen als auch für die Pflege der Kompensationsflächen sollte bevorzugt auf eine Schafbeweidung gesetzt werden. Ist dies nicht möglich sollte im festgesetzten Zeitraum eine alternierende Mahd erfolgen, um ein permanentes Nahrungsangebot für Insekten und Pflanzenfresser zu erhalten.
 - 8.5 Die Anlage sollte mit einer Sichtschutzhecke eingefriedet werden. Diese dient dem Biotopverbund und kann als Ausgleichs- und Erstattungs-Maßnahme anerkannt werden. Die Sichtschutzhecke sollte dreireihig, mind. 5 m breit und mind. 2,5 m hoch (den Sicherheitszaun überragend) sein und dafür entsprechend §40 BNatSchG gebietsheimisches Pflanzgut verwendet werden. Dornige Arten verhindern unbefugten Zutritt wirksam. Hier bieten sich Weißdorn, Wildrose, Berberitze und Schlehe an.
 - 8.6 Die Anlage ist nach 30 Jahren vollständig und rückstandslos zurückzubauen, um nachdem Ende dieser Nutzung die landwirtschaftliche Nutzung wiederherzustellen. Für die Kosten hat der Anlagenbetreiber aufzukommen.
- 9 Eine bodenkundliche Baubegleitung (BBB) ist einzusetzen.
- Erläuterung: Wir fordern das Schutzgut „Boden“ stärker zu berücksichtigen. Nach BBodSchG §7 muss Vorsorge gegen das Entstehen schädlicher Bodenveränderungen getroffen werden und Bodeneinwirkungen vermieden oder vermindert werden.
- Gemäß Mantelverordnung der BBodSchV (gültig ab 01.08.2023):
- Nach Abs 5 S 1 soll künftig für die Genehmigungsbehörden die Möglichkeit bestehen, bei Maßnahmen, die die durchwurzelbare Bodenschicht auf mehr als 3.000 m² beanspruchen, im Benehmen mit den Bodenschutzbehörden eine bodenkundliche Baubegleitung nach DIN 19639 zu verlangen. Die DIN gibt eine Handlungsanleitung zum baubegleitenden Bodenschutz. Dieser wird definiert als Schutz des Bodens durch Bodenschutzkonzept und bodenkundliche Baubegleitung in den Phasen der Planung, Projektierung, Ausschreibung und Ausführung inklusive Zwischenbewirtschaftung.
- Die Erstellung eines Bodenschutzkonzeptes und einer bodenkundlichen Baubegleitung in der Ausführungsphase wird dringend empfohlen. Bodensachverständige können bei frühzeitiger Einbindung Verzögerungen und Nachträge in der Bauausführung reduzieren bzw. vermeiden und die Belange des Schutzgutes Boden (und Grundwasser) gegenüber den baubeteiligten Gewerken vertreten. Die Bodenkundliche Baubegleitung kann seitens der Gemeinde/Behörde im städtebaulichen Vertrag festgelegt werden.
- 10 Die finanzielle Beteiligung von Kommunen ist nach §6 EEG (2021) nach dem Beschluss des B-Plans mit bis zu 0,2 ct/kWh möglich. Die Beteiligung gilt sowohl für geförderte Solarparks, die über Ausschreibungen realisiert werden, als auch für Solarparks, die als Power Purchase Agreement (PPA) ohne Förderung umgesetzt werden. Ein Mustervertrag für die finanzielle Beteiligung kann unter <https://sonne-sammeln.de/> heruntergeladen werden.

Sollten uns Erkenntnisse aus aktuellen fachlichen Erhebungen zum Naturhaushalt vorliegen, die Auswirkungen auf die vorliegende Planung besitzen können, behalten wir uns weiteren Vortrag vor.

Wir bitten Sie, uns weiterhin am Verfahren zu beteiligen und uns über das Abwägungsergebnis zu informieren.

Mit freundlichen Grüßen

A handwritten signature in blue ink that reads "i.A. Gordon Käbelmann".

i.A. Gordon Käbelmann
BUND-Neubrandenburg



Amt Anklam-Land

Der Amtsvorsteher

Amtsangehörige Gemeinden:

Bargischow, Blesewitz, Boldekow, Bugewitz, Butzow, Ducherow, Iven, Krien, Krusenfelde, Medow, Neetzow-Liepen, Neuenkirchen, Neu Kosenow, Postlow, Rossin, Sarnow, Spantekow, Stolpe an der Peene

Amt Anklam-Land, Rebelower Damm 2, 17392 Spantekow

E-Mail: info@amt-anklam-land.de

BAUKONZEPT Neubrandenburg GmbH
Gerstenstr. 9
17034 Neubrandenburg

www.amt-anklam-land.de

Abteilung/Sachgebiet:

Amt für Gemeindeentwicklung und
Liegenschaften

Auskunft erteilt: Herr Albrecht

Telefon

039727 25057

E-Mail

m.albrecht@amt-anklam-land.de

Ihre Zeichen, Ihre Nachricht vom
02.06.2023

Unser Zeichen

Aktenzeichen

Datum
07.06.2023

Vorentwurf der Satzung der Stadt Friedland über den Bebauungsplan Nr. 38 „Photovoltaik an der FIM – Schwarzer Weg“

Hier: Abstimmung mit den Nachbargemeinden gem. § 3 Abs. 1 & § 4 Abs. 1 BauGB

Sehr geehrte Damen und Herren,

Durch den Bebauungsplan Nr. 38 „Photovoltaik an der FIM – Schwarzer Weg“ der Stadt Friedland werden planungsrechtliche Belange und Entwicklungsziele der Gemeinde Boldekow nicht berührt. Die Gemeinde Boldekow erhebt keine Einwände gegen die vorliegende Planung (Stand Mai 2023)

Mit freundlichen Grüßen

Dr. Vogel
Bürgermeister

Wir weisen darauf hin, dass personenbezogene Daten erhoben werden. Informationen zur Erhebung und Verarbeitung erhalten Sie auf unserer Homepage www.amt-anklam-land.de unter Datenschutz und Betroffenen Auskunft nach Datenschutzgrundverordnung.

Deutsche Kreditbank
IBAN DE1512030000000301242
BIC BYLADEM1001

Sparkasse Vorpommern
IBAN DE73150505000431000220
BIC NOLADE21GRW

Volksbank Raiffeisenbank e.G.
IBAN DE48150616380002300206
BIC GENODEF1ANK



Amt Anklam-Land

Der Amtsvorsteher

Amtsangehörige Gemeinden:

Bargischow, Blesewitz, Boldekow, Bugewitz, Butzow, Ducherow, Iven, Krien, Krusenfelde, Medow, Neetzow-Liepen, Neuenkirchen, Neu Kosenow, Postlow, Rossin, Sarnow, Spantekow, Stolpe an der Peene

Amt Anklam-Land, Rebelower Damm 2, 17392 Spantekow

E-Mail: info@amt-anklam-land.de

BAUKONZEPT Neubrandenburg GmbH
Gerstenstr. 9
17034 Neubrandenburg

www.amt-anklam-land.de

Abteilung/Sachgebiet:

Amt für Gemeindeentwicklung und
Liegenschaften

Auskunft erteilt: Herr Albrecht

Telefon

039727 25057

E-Mail

m.albrecht@amt-anklam-land.de

Ihre Zeichen, Ihre Nachricht vom
02.06.2023

Unser Zeichen

Aktenzeichen

Datum
07.06.2023

Vorentwurf der Satzung der Stadt Friedland über den Bebauungsplan Nr. 38 „Photovoltaik an der FIM – Schwarzer Weg“

Hier: Abstimmung mit den Nachbargemeinden gem. § 3 Abs. 1 & § 4 Abs. 1 BauGB

Sehr geehrte Damen und Herren,

Durch den Bebauungsplan Nr. 38 „Photovoltaik an der FIM – Schwarzer Weg“ der Stadt Friedland werden planungsrechtliche Belange und Entwicklungsziele der Gemeinde Spantekow nicht berührt. Die Gemeinde Spantekow erhebt keine Einwände gegen die vorliegende Planung (Stand Mai 2023)

Mit freundlichen Grüßen

Klien
Bürgermeister

Wir weisen darauf hin, dass personenbezogene Daten erhoben werden. Informationen zur Erhebung und Verarbeitung erhalten Sie auf unserer Homepage www.amt-anklam-land.de unter Datenschutz und Betroffenen Auskunft nach Datenschutzgrundverordnung.

Deutsche Kreditbank
IBAN DE1512030000000301242
BIC BYLADEM1001

Sparkasse Vorpommern
IBAN DE73150505000431000220
BIC NOLADE21GRW

Volksbank Raiffeisenbank e.G.
IBAN DE48150616380002300206
BIC GENODEF1ANK